

領家台住宅1号棟屋根等改修工事

建築改修工事特記仕様書

1. 図面及び特記仕様書に記載されていない事項は、すべて国土交通省大臣官房官庁営繕部監修の「公共建築改修工事標準仕様書（建築工事編）令和4年版」（以下「改修標準仕様書」という）、「建築改修工事監理指針 令和4年版」及び、「公共建築工事標準仕様書 令和4年版」（以下「標準仕様書」という）、「建築工事監理指針 令和4年版」による。

2. 特記仕様書の適用方法

(1) 項目は、番号に○印の付いたものを適用する。

(2) 特記事項に◎印の付いたものを適用する。

(3) 項目に記載の表示番号は、各標準仕様書の当該項目を示す。
特記事項について、（ ）は改修標準仕様書の記載内容、《 》は標準仕様書の内容を示す。

章	項目	特記事項
一般共通事項	① 適用基準等	建築工事標準詳細図（令和4年版）国土交通省大臣官房官庁営繕部整備課監修（以下「標準詳細図」という） 分類番号（○－○－○）は図示する。
	② 一般事項（1.1.1）	設計図書間に相違がある場合の優先順位は、次の（ア）から（オ）までの順番のとおりとし、これにより難しい場合は、改修標準仕様書1.1.8（疑義に対する協議等）による。 （ア）質問回答書（（イ）から（オ）までに対するもの） （イ）現場説明書 （ウ）特記仕様書 （エ）図面 （オ）改修標準仕様書
	3 改修の区分	・ 全館無人改修 ・ 執務並行改修（施工範囲：（ ））
	④ 着工時の提出図書	契約書に定められたもののほか、次のものを監督職員の指示に従い着工時に提出すること。 工事用製本図面（工事用A2版）（ ）部（監督職員 部、施設管理者 部、事業課 部、その他 部）（縮小版A3版）（ ）部（監督職員 部、施設管理者 部、事業課 部、その他 部） （設計事務所により押印されたものを製本すること）
	⑤ 施工計画書・総合図・施工図（1.2.2～1.2.3）	施工計画書について、工事着手に先立ち総合施工計画書を作成し、監督職員に提出すること。 工種別施工計画書については、作成が必要な工種をあらかじめ監督職員と協議し、作成し提出すること。 総合図について、建築及び別契約の関連工事と協議、調整を行い、統合した図面を作成し、監督職員に提出して承諾を受ける。なお、作成の主導は本工事で行う。 施工図について、作成が必要な工種をあらかじめ監督職員と協議する。作成した図面は監督職員の承諾を受ける。
	⑥ 工期の変更に係る資料の提出（1.1.10）	契約書に基づく工期の変更についての発注者との協議にあたり、協議の対象となる事項について、必要とする変更日数の算定根拠、変更工程表その他の協議に必要な資料を、あらかじめ監督職員に提出する。
	⑦ 埋蔵文化財その他の物件（1.1.12）	重機による掘削調査等について協力すること。
	8 電気保安技術者（1.3.3）	配置する
	⑨ 施工条件（1.3.5）	施工日時 ◎ 指定なし（「行政機関の休日に関する法律」に定める行政機関の休日は施工しない。） ・ 指定有り（（ ）） 工事用車両の駐車場 ◎ 指定有り（図示による（ ）） 資機材置場 ◎ 指定有り（図示による（ ））
	⑩ 安全衛生管理体制（1.3.7）	「労働安全衛生法第30条第2項」に基づき、同条第1項に規定する安全措置を講ずべき者として指名する。
	⑪ 発生材の処理等（1.3.12）	・ 発注者（施設管理者）に引渡しを要する品目（（ ）） 引渡し場所（（ ））、引渡し時期（（ ）） ・ 特別管理型産業廃棄物等及び処理方法 ・ PCB（施設管理者へ引き渡し） ・ PH12.5以上の廃アルカリ 処理方法（（ ）） ・ 石綿含有吹付け材及び石綿含有保温材等の処理 処分方法（ ・ 埋立処分（管理型最終処分場） ・ 中間処理（溶融施設）） ・ 石綿含有せっこうボードの処理 処分方法（ 埋立処分（管理型最終処分）） 再利用、再生資源化を図るもの（「建設工事に係る資材の再資源化等に関する法律」における特定建設資材以外のもの） ・ がれき類 ・ 汚泥 ・ 木くず ・ 廃プラスチック類 ・ ガラスくず、コンクリートくず、陶磁器くず ・ 金属くず ・ 発生材の品目及び処理方法（（ ））
	⑬ 環境への配慮（1.4.1）	「山口県グリーン購入の推進方針」及び「グリーン購入ガイド」（以下「グリーン購入」という。）に基づき、環境負荷を低減できる材料を選定するように努める。 使用する材料等は、設計図書で定める性能等を有するとともに、次のことを満たすものとする。

建築材料等（1.4.1～6）	1.4 施工数量調査（1.6.2）	1.4 施工数量調査（1.6.2）	1）合板、木質系フローリング、構造用パネル、集成材、単板積層材、MDF、パーティクルボード、その他の木質建材、ユリヤ樹脂板、仕上り塗材及び壁紙は、ホルムアルデヒドを放散させないか放散が極めて少ないもの。					
			2）保温材、緩衝材、断熱材は、ホルムアルデヒド及びスチレンを放散させないか放散が極めて少ないもの。					
			3）接着剤は、フタル酸ジ-n-ブチル及びフタル酸ジ-2-エチルヘキシルを含有しない揮発性の可塑性剤を使用し、ホルムアルデヒド、アセトアルデヒド、トルエン、キシレン、エチルベンゼンを放散させないか放散が極めて少ないもの。					
			4）塗料は、ホルムアルデヒド、アセトアルデヒド、トルエン、キシレン、エチルベンゼンを放散させないか放散が極めて少ないもの。					
			5）1）、3）及び4）の建築材料等を使用して作られた家具、書架、実験台、その他の什器等は、ホルムアルデヒドを放散させないか放散が極めて少ないもの。					
			1）使用する材料の選定は、設計図書に指定されたもの、JIS、JAS、「建築材料・設備機材等品質性能評価事業建築材料等評価名簿（最新版）」（以下「評価名簿」という）による。					
			2）製材等、フローリング又は再生木質ボード、コンクリートに使用するせき板の材料は、グリーン購入法の基本方針の基準に従い、「木材・木材製品の合法性、持続可能性の証明のためのガイドライン」（林野庁作成）に準拠した証明書等を、監督職員に提出する。					
			3）「山口県ふるさと産業振興条例」の趣旨を踏まえ、施工する工事に要する資材の調達に当たり、指定主要資材については、県内産資材（県内工場等で製造した資材）を購入すること。 （「入札条件及び指示事項」による）					
			調査範囲 ・ 外壁（庇共） ・ 笠木天端共 ・ 図示による					
			調査方法 ・ テストハンマーによる打診及び目視 ・					
			調査要領 ・ 「外壁の改修工法選定フロー」による ・ 「建築仕上り改修施工管理技術者」の資格を有する者が行う。					
			報告書 ・ 外壁調査は、上記の調査要領により外壁面のひび割れ、浮き、欠損部、内部まで貫通したひび割れ等の位置及び数量（幅、長さ、面積）の調査を行い、結果を立面図等に記載し集計表を添えて監督職員に2部提出する。					
			石綿含有建材の事前調査及び施工計画調査（1.5.1）（1.6.1）	1.6 施工数量調査のための破壊部分の補修（1.6.3）	1.6 施工数量調査のための破壊部分の補修（1.6.3）	1）関係法令等に基づき、石綿含有建材の事前調査を行う。 受注者等が行う事前調査は、発注者が実施設計業務において行った事前調査の結果を確認することを行い、改修標準仕様書における「施工調査」のうち「施工計画調査」（施工計画図作成のための調査）とする。		
2）調査は、関係法令等に指定された所定の有資格者が行うものとする。								
3）事前調査の結果（報告書：任意様式）を監督職員に2部提出する。								
補修方法 ・ 図示による ・								
技能士の適用は下記による。								
工事別	適用職種	工事別				適用職種		
仮設	◎ とび	内装改修				・ 建築大工 ・ 建築板金 ・ 左官 ・ 表装 ・ タイル張り		
防水改修	・ アスファルト防水 ・ 改質アスファルトシート防水 ・ ウレタンゴム系塗膜防水 ◎ 合成ゴム系シート防水 ・ 塩化ビニル系シート防水 ・ シーリング 防水	・ 内装仕上り施工の各工事作業 ・ 鋼製下地 ・ ボード 仕上り ・ プラスチック系床				・ 塗装 ・ 鉄筋施工 ・ 型枠施工 ・ とび ・ コンクリート圧送施工 ・ 鉄工		
							塗装改修	・ 塗装
外壁改修	・ 樹脂接着剤注入施工 ・ 左官 ・ タイル張り	屋根改修				◎ 建築板金（内外装板金作業） ・ かわらぶき		
							建具改修	・ サッシ施工 ・ ガラス施工
1.8 化学物質の濃度測定（1.7.9）	1.8 化学物質の濃度測定（1.7.9）	1.8 化学物質の濃度測定（1.7.9）				測定対象室の揮発性有機化合物の室内濃度を測定する。（提出部数 1 部） 測定対象室及び測定箇所数 ・ （ 箇所） ・ （ 箇所） ・ （ 箇所） ・ （ 箇所） 測定方法及び測定対象化学物質 ・ 予備濃度測定 測定方法（ ・ 検知管法 ・ ） 測定対象化学物質 ホルムアルデヒド・トルエン ・ 引渡し前濃度測定 測定方法（（ ）） 測定に要する資機材は受注者が準備する。 学校施設の場合 ・ 厚生労働省の標準測定法 ・ 学校施設以外の場合 ・ パッシブ型採取機器 ・ 測定対象化学物質 ・ ホルムアルデヒド、トルエン、キシレン、エチルベンゼン、スチレン 用途が学校の場合は、パラジクロロベンゼンを加えた6物質を測定		
						技術検査に必要な資機材等は以下による。 バケツ、懐中電灯、木槌、鏡、脚立、ドライバー、チョーク、下げ張り、レベル、スコップ、スチールテープ（50m程度）、散水ホース、ガラス厚を測定する器具、その他監督職員が指示する資機材 下記のものを監督職員に提出する。		
			分類 ・ 規格	撮影時期	撮影場所	部数	備考	
			カラー	サービス版（L版）	着工前、施工中、完成	適宜	1部	電子データ共

完成写真	完成時の提出図書等（1.9.1～3）	2.3 著作権	2.4 設備工事との取り合い	電子データの提出方法については「工事完成図書の電子納品要領」及び「電子納品に関する手引き【営繕系工事編】」による。 工事写真は、国土交通省大臣官房官庁営繕部監修「工事写真撮影ガイドブック」、「営繕工事写真撮影要領（最新版）」及び「デジタル工事写真の黒石板情報電子基準」による。 下記のことを監督職員に提出する		
				分類 ・ 規格等	撮影箇所	部数
				・ 電子データ（CD-R）	箇所	1部
				写真の撮影箇所を記入すること。（電子データの写真のファイル名も同様） 電子データの提出方法については「電子納品に関する手引き【営繕系工事編】」による。 作成方法は「山口県営繕工事完成図作成要領」、「工事完成図書の電子納品要領」及び「電子納品に関する手引き 【営繕系工事編】」による。 次に記載されていない事項は、監督職員の指示による。 完成図は、以下による。表1.8.1		
				種類	記入内容	
				・ 配置図及び案内図	敷地及び建築物等の面積表、屋外排水系統図、外構、植栽	
				・ 各階平面図	室名、室面積、耐震壁	
				・ 各立面図	外壁仕上り	
				・ 断面図	階高、天井高等を表示し、2面以上作成	
				・ 仕上表	屋外、屋内の仕上り、色番号、材料名、メーカー名等	
				・ 施工図		
				・ 施工計画書		
				完成図の作成、提出 黒表紙付きA4版（年度、工事名、工期、施工業者名を金文字で記入）に下記図面を製本したもの。 ・ 完成図（確認済証、検査済証、施工体系図、保証書（以下参照）、VOC測定結果（合格）の写し共） 作成部数：学校施設の場合1部、学校施設以外の場合2部 製本図面A2版（年度、工事名、工期、施工業者名を記入）に下記図面を製本したもの。 ・ 完成図 作成部数（ 2 ）部 保全に関する資料（取扱説明書、性能試験成績書、その他監督職員が指示するもの） 提出部数 ・ 1部 ・ 2部 ・ （ ）部 ・ 不要 保証書 ・ 防水 保証期間（ ・ 工事引渡日の翌日から10年 ・ 年） 提出した施工図及び施工計画書の著作に係わる当該建物に限る使用権は、発注者に移譲するものとする。		
設備機器の位置、取り合い等が検討できる施工図及び総合図を提出して、監督職員の承諾を受ける。						
設備工事との取り合い	建築	電気	機械			
鉄筋コンクリート壁、床及び梁等における設備（埋込壁、ブルボックス、ダクト、配管等）の仮枠、箱入れ及び貫通スリーブ	開口部補強	・	・	・		
	電気のスリーブ等	・	・	・		
埋込型設備機器取付箇所の床、壁、天井ボード類の切込み及び下地補強	機械のスリーブ等	・	・	・		
	切込み及び補強	・	・	・		
電気墨出し	電気墨出し	・	・	・		
	機械墨出し	・	・	・		
電気室、自家発電機室などの基礎及びビット（ふた含）	基礎及びビット	・	・	・		
	電気墨出し	・	・	・		
天井点検口		・	・	・		
軽量鉄骨壁のボックス取付用下地		・	・	・		
機器類の吊りボルト用インサート	電気設備	・	・	・		
	機械設備	・	・	・		
機器類の取付け用アンカーボルト	電気設備	・	・	・		
	機械設備	・	・	・		
コンクリート基礎（外灯設備）						
コンクリート基礎（機械設備機器類）	屋上設置	・	・	・		
	屋内設置	・	・	・		
	屋外設置	・	・	・		
オイルサービスタンク防油堤						
自動開閉装置を取付ける防火戸の切込み、補強及びドアチェック、フロアヒンジ						
OAフロア・フリーアクセスフロアパネルの切込み及び補強						
OAフロア・フリーアクセスフロア仕上材の切込み及び補強						
外壁取付けガラリ						
換気扇枠、換気扇枠用アルミパネル開口（ストッパー取付を含む）						
建築工事に含む設備機器付属の制御盤及び操作盤の配管・配線	1次側	・	・	・		
	2次側（盤含む）	・	・	・		
機械設備工事に含む設備機器付属の制御盤及び操作盤の配管・配線	1次側	・	・	・		
	2次側（盤含む）	・	・	・		
機械設備制御盤から別途盤類への渡り配管・配線の接続						
エアコン、空調機集中管理リモコン等の遠方操作スイッチの配管						
エアコン、空調機集中管理リモコン等の遠方操作スイッチの配線						
エアコン、空調機集中管理リモコン等の本体及び本体取付						
エアコンの室内、室外ユニット間の渡り配線（アース共）						
換気機器用スイッチ本体（全熱交換ユニット用、24時間換気用を除く）						
換気機器用のスイッチの配管・配線及びスイッチ取付						

	年度	7	工事名	領家台住宅1号棟屋根等改修工事	建築改修工事特記仕様書10-1	—
		光市建築住宅課		級建築士登録 第 号	設計変更 回	—

8

1

2

3

4

5

6

防水改修工事

防水層の施工

改修工法の種類及び工程

改修用ルーフトレン

既存下地の処理・調整

アスファルト防水

改質アスファルトシート防水

防水層の地下 含水率8％以下

既存防水層（立上り部等）及び保護層の撤去

保護層の新設

シーリング改修工法の種類

シーリング充填工法

シーリング再充填工法

POAS工法、POASI工法、PODI工法、PODI工法、POS工法、POSI工法、及びPOX工法

既存下地の処理・調整

既存保護層を撤去し防水層を非撤去とした立上り部等の補修

設備機械架台、配管受部、パラベット、貫通パイプ回り、手すり・丸環の取付け部、塔屋出入口等の欠損部及び防水層末端部等の納まり部

適用箇所

屋根保護防水断熱工法の断熱材

屋根露出防水断熱工法の断熱材

保護層等材料

成形伸縮目地材

防水層の種類

工法

新設防水層の種類別

施工箇所

備考

立上り部への断熱材及び絶縁用シートの設置

仕上塗料種類


[illegible]


3	素地ごしらえ (7.3.2～7) (新規面)	・ 木部 ・ 不透明塗料塗り 種別 (・ A種 ・ B種) ・ 透明塗料塗り 種別 (・ A種 ・ B種) ・ 鉄鋼面 種別 (・ A種 ・ B種 ・ C種) 耐候性塗料塗り (DP) の場合 種別 (・ A種 ・ B種 ・ C種) ・ 亜鉛めっき鋼面 ・ 鋼製建具等 種別 (・ A種 ・ B種) ・ 鋼製建具等以外 種別 (・ A種 ・ B種) ・ モルタル面及びせっこうプラスター面 種別 (・ A種 ・ B種) ・ コンクリート面 (耐候性塗料塗り (DP) の場合は除く) 、ALCパネル面 種別 (・ A種 ・ B種) ・ 押出成形セメント板面、コンクリート面 (耐候性塗料塗り (DP) の場合 種別 (・ A種 ・ B種) ・ せっこうボード面及びその他ボード面 目地 ・ 継目処理工法 (・ A種 ・ B種) ・ その他 (・ A種 

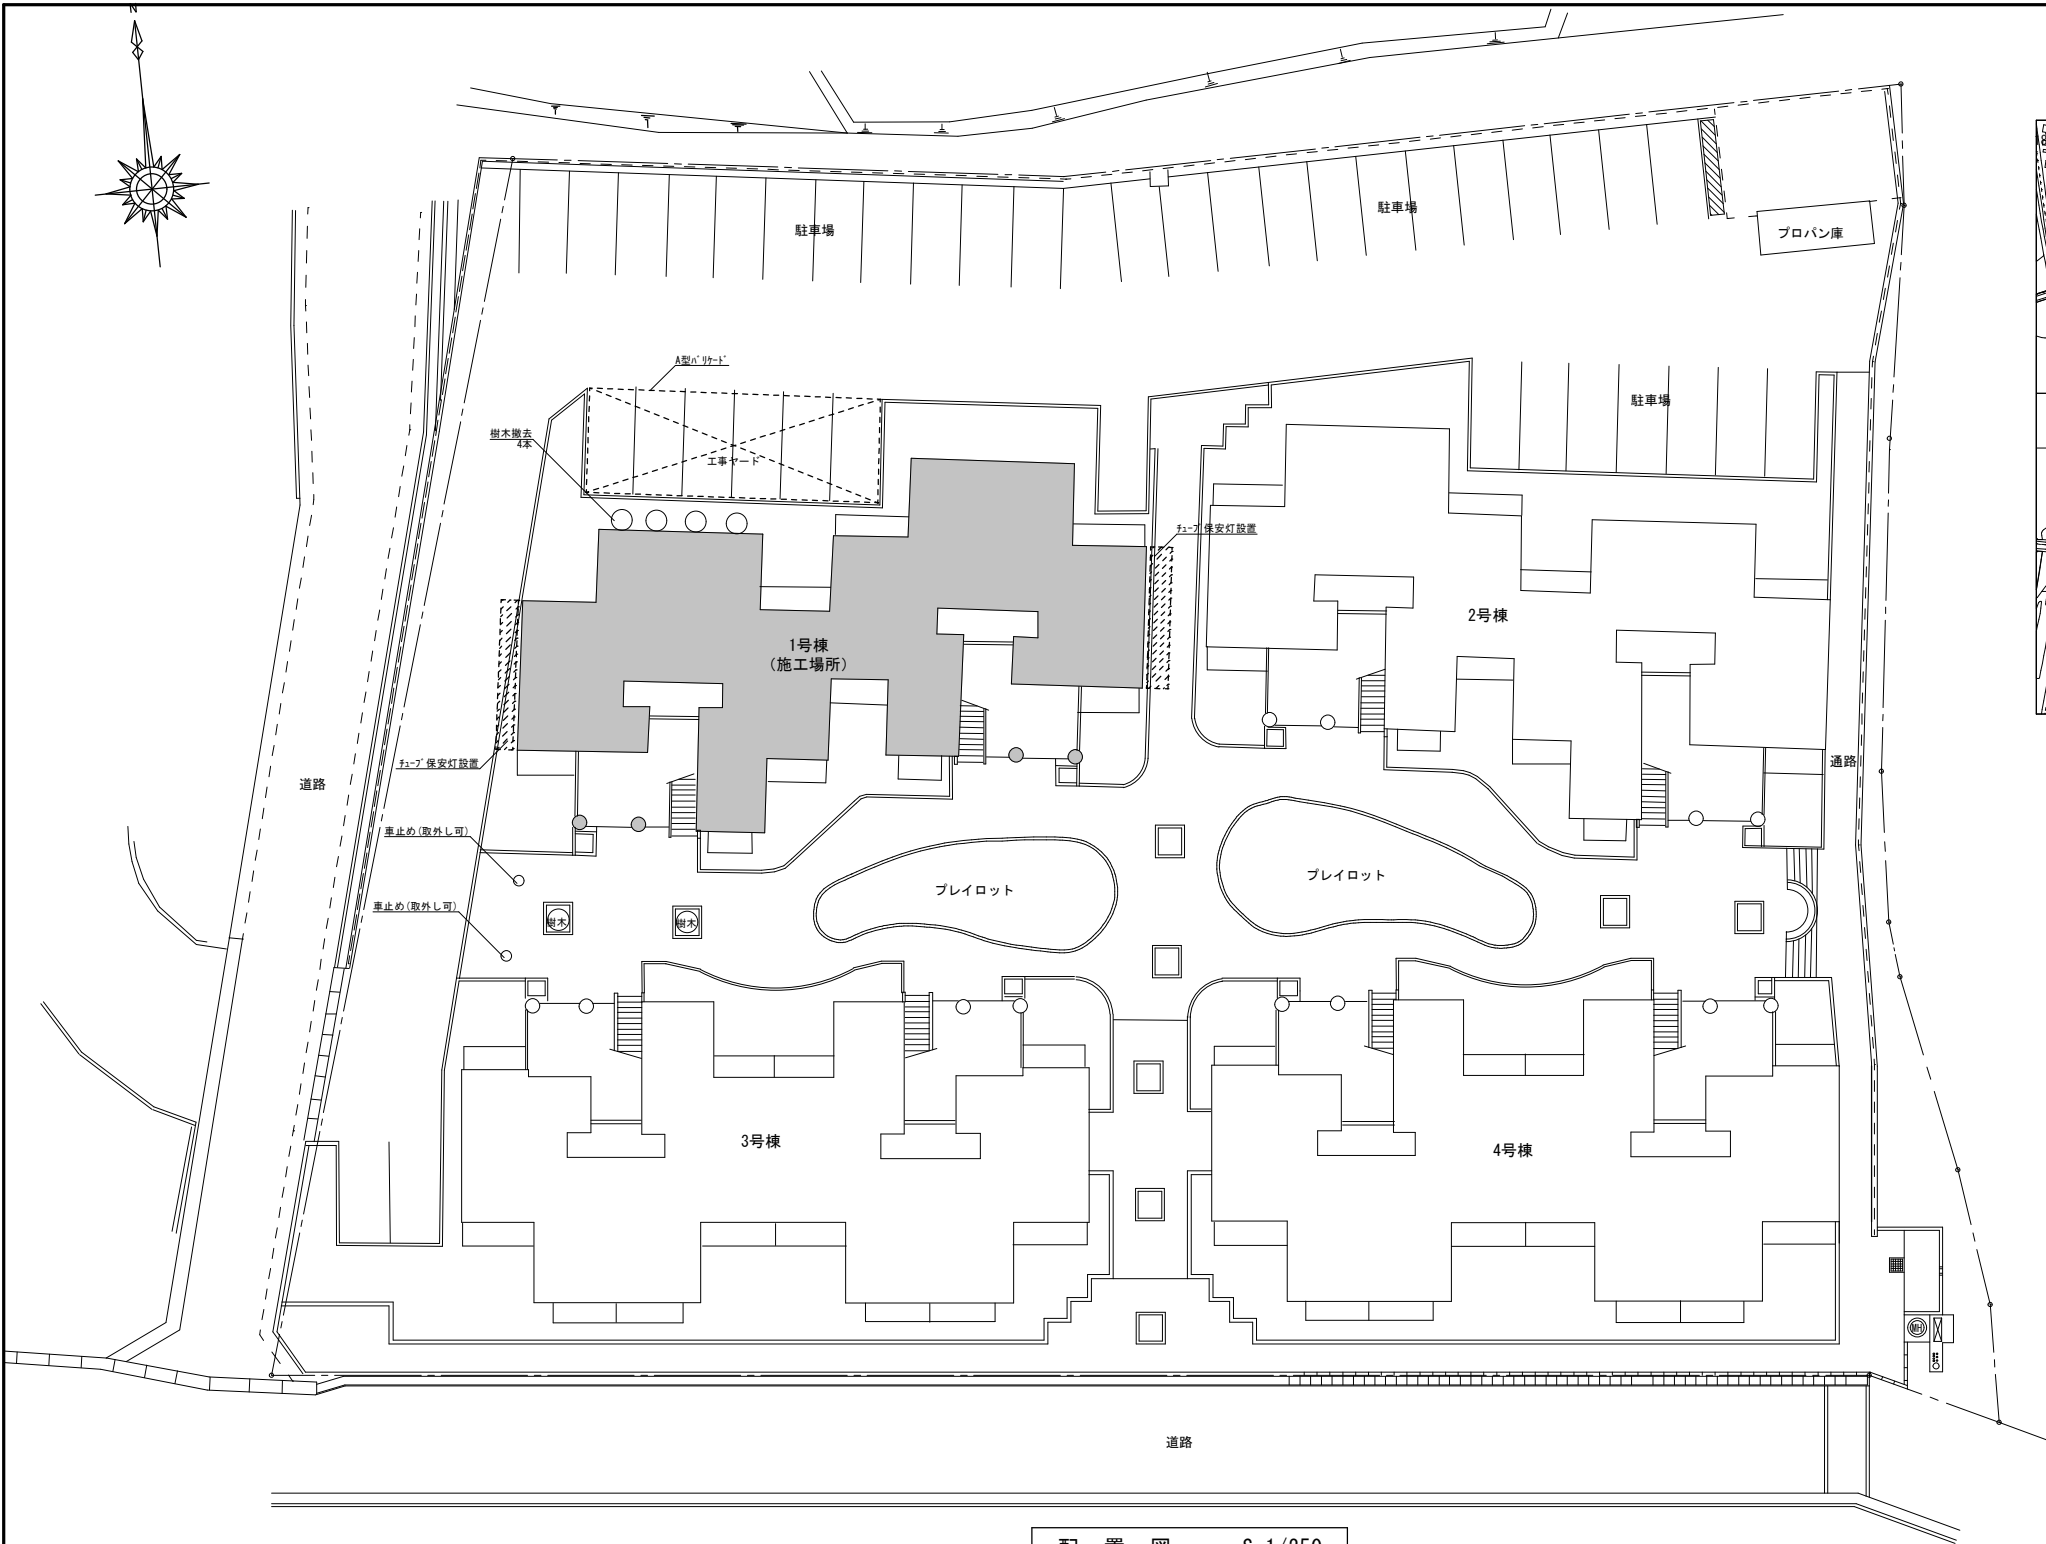

配置図 S=1/250

工事概要（屋根）			
屋根	既設	改修後	
	撤去：セメント系洋風瓦	立ハバ 葺き屋根	カラーガルバニウム鋼板t0.4 働き幅φ390
	撤去：アスファルト・フィング	裏貼り：バ 74mm	
	撤去：硬質木片セメント板	吊子：7à押出型材 桧カバ ー共	
		下地材	硬質木片セメント板 t 18
		下葺材	ゴムアスファルト・フィング
		軒先唐草水切	カラーガルバニウム鋼板t0.4 曲げ加工
		軒先面戸	カラーガルバニウム鋼板t0.4 φ390
		棟包み	カラーガルバニウム鋼板t0.4 棟金物共
		エドロン面戸	カラーガルバニウム鋼板t0.4 φ390
		水上面戸	屋根立上加工
		ガラバ 唐草水切	カラーガルバニウム鋼板t0.4 曲げ加工
		谷納め	カラーガルバニウム鋼板t0.4
	撤去：軒樋	軒樋	塩ビ 樋 120角 ステンレス受金物共

工事概要（防水）		
防水	既設	改修後
	撤去：加硫ゴム系シート防水 t=1.2	加硫ゴム系シート防水 t=1.2
	撤去：断熱材t=10	遮熱シート仕上げ
	撤去：金物	端末7à押え金物取付 I・L型 シーリング 共
		既設ドレン仮撤去及び再取付 塗装共
		オーバーフロー管設置 φ50 コア抜き共
		平場下地処理 仮防水材塗布（水性アクリル系仮防水材）
		立上り部下地処理 水リマーセメントモルタル塗り
		下地ケレン清掃

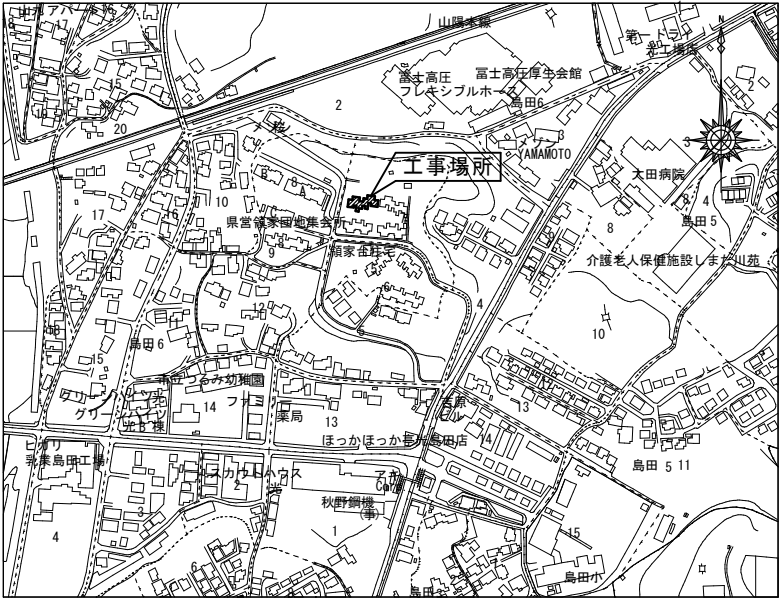

付近見取り図

凡 例


	改修対象
--	------

仮設計画特記事項	
1.	この仮設計画は、想定される最低限度の指定仮設を示すが、工事着手前に施設管理者と打ち合わせを行い、入居者等の安全な動線、工事の工程による仮設の盛り替え等を考慮した仮設計画（仮設計画図）及び実施工程を速やかに作成し、監督員承認を得て、必要があれば補足変更すること。
2.	解体・撤去により生じたガラ等の処分については、仮置き場を設置し、ガラ等を分別すること。 （粉塵の飛散防止を講じること）
3.	解体材の搬出は、騒音・粉塵の飛散防止に留意し、解体工事全般において施工計画書を作成し、監督員承認の上、着手すること。
4.	現地調査については、施設管理者と調整の上行うこと。又、入居者に配慮すること。
5.	塗装材料等危険物については、十分に管理し、いたづら等が発生させないように保管すること。
6.	資材置場、工事車両搬入経路について工事完了後点検を行い、異常があれば、請負者の責任において工事前の状態に復旧すること。
7.	足場設置に支障になる樹木は枝打ち等すること。

5. 石綿含有有無の分析調査結果	
名 称	調査結果等
分析方法	・ JISA1481-1
分析結果報告日	令和6年8月6日
分析結果	・ 有（・レバ＃1 ・レバ＃2 ○レバ＃3）・無 （石綿含有の場合）
石綿含有箇所	外壁仕上げ塗材


※アスベスト含有有無：上裏仕上げ塗材、屋根瓦、屋上防水

工事名 領家台住宅1号棟屋根等改修工事 設計図					NO.
種別	配置図 付近見取図				8
設計	光市建設部建築住宅課 級建築士登録第 号				縮尺 1/250
部長	課長	係長	製図	写図	令和 7 年 月 日

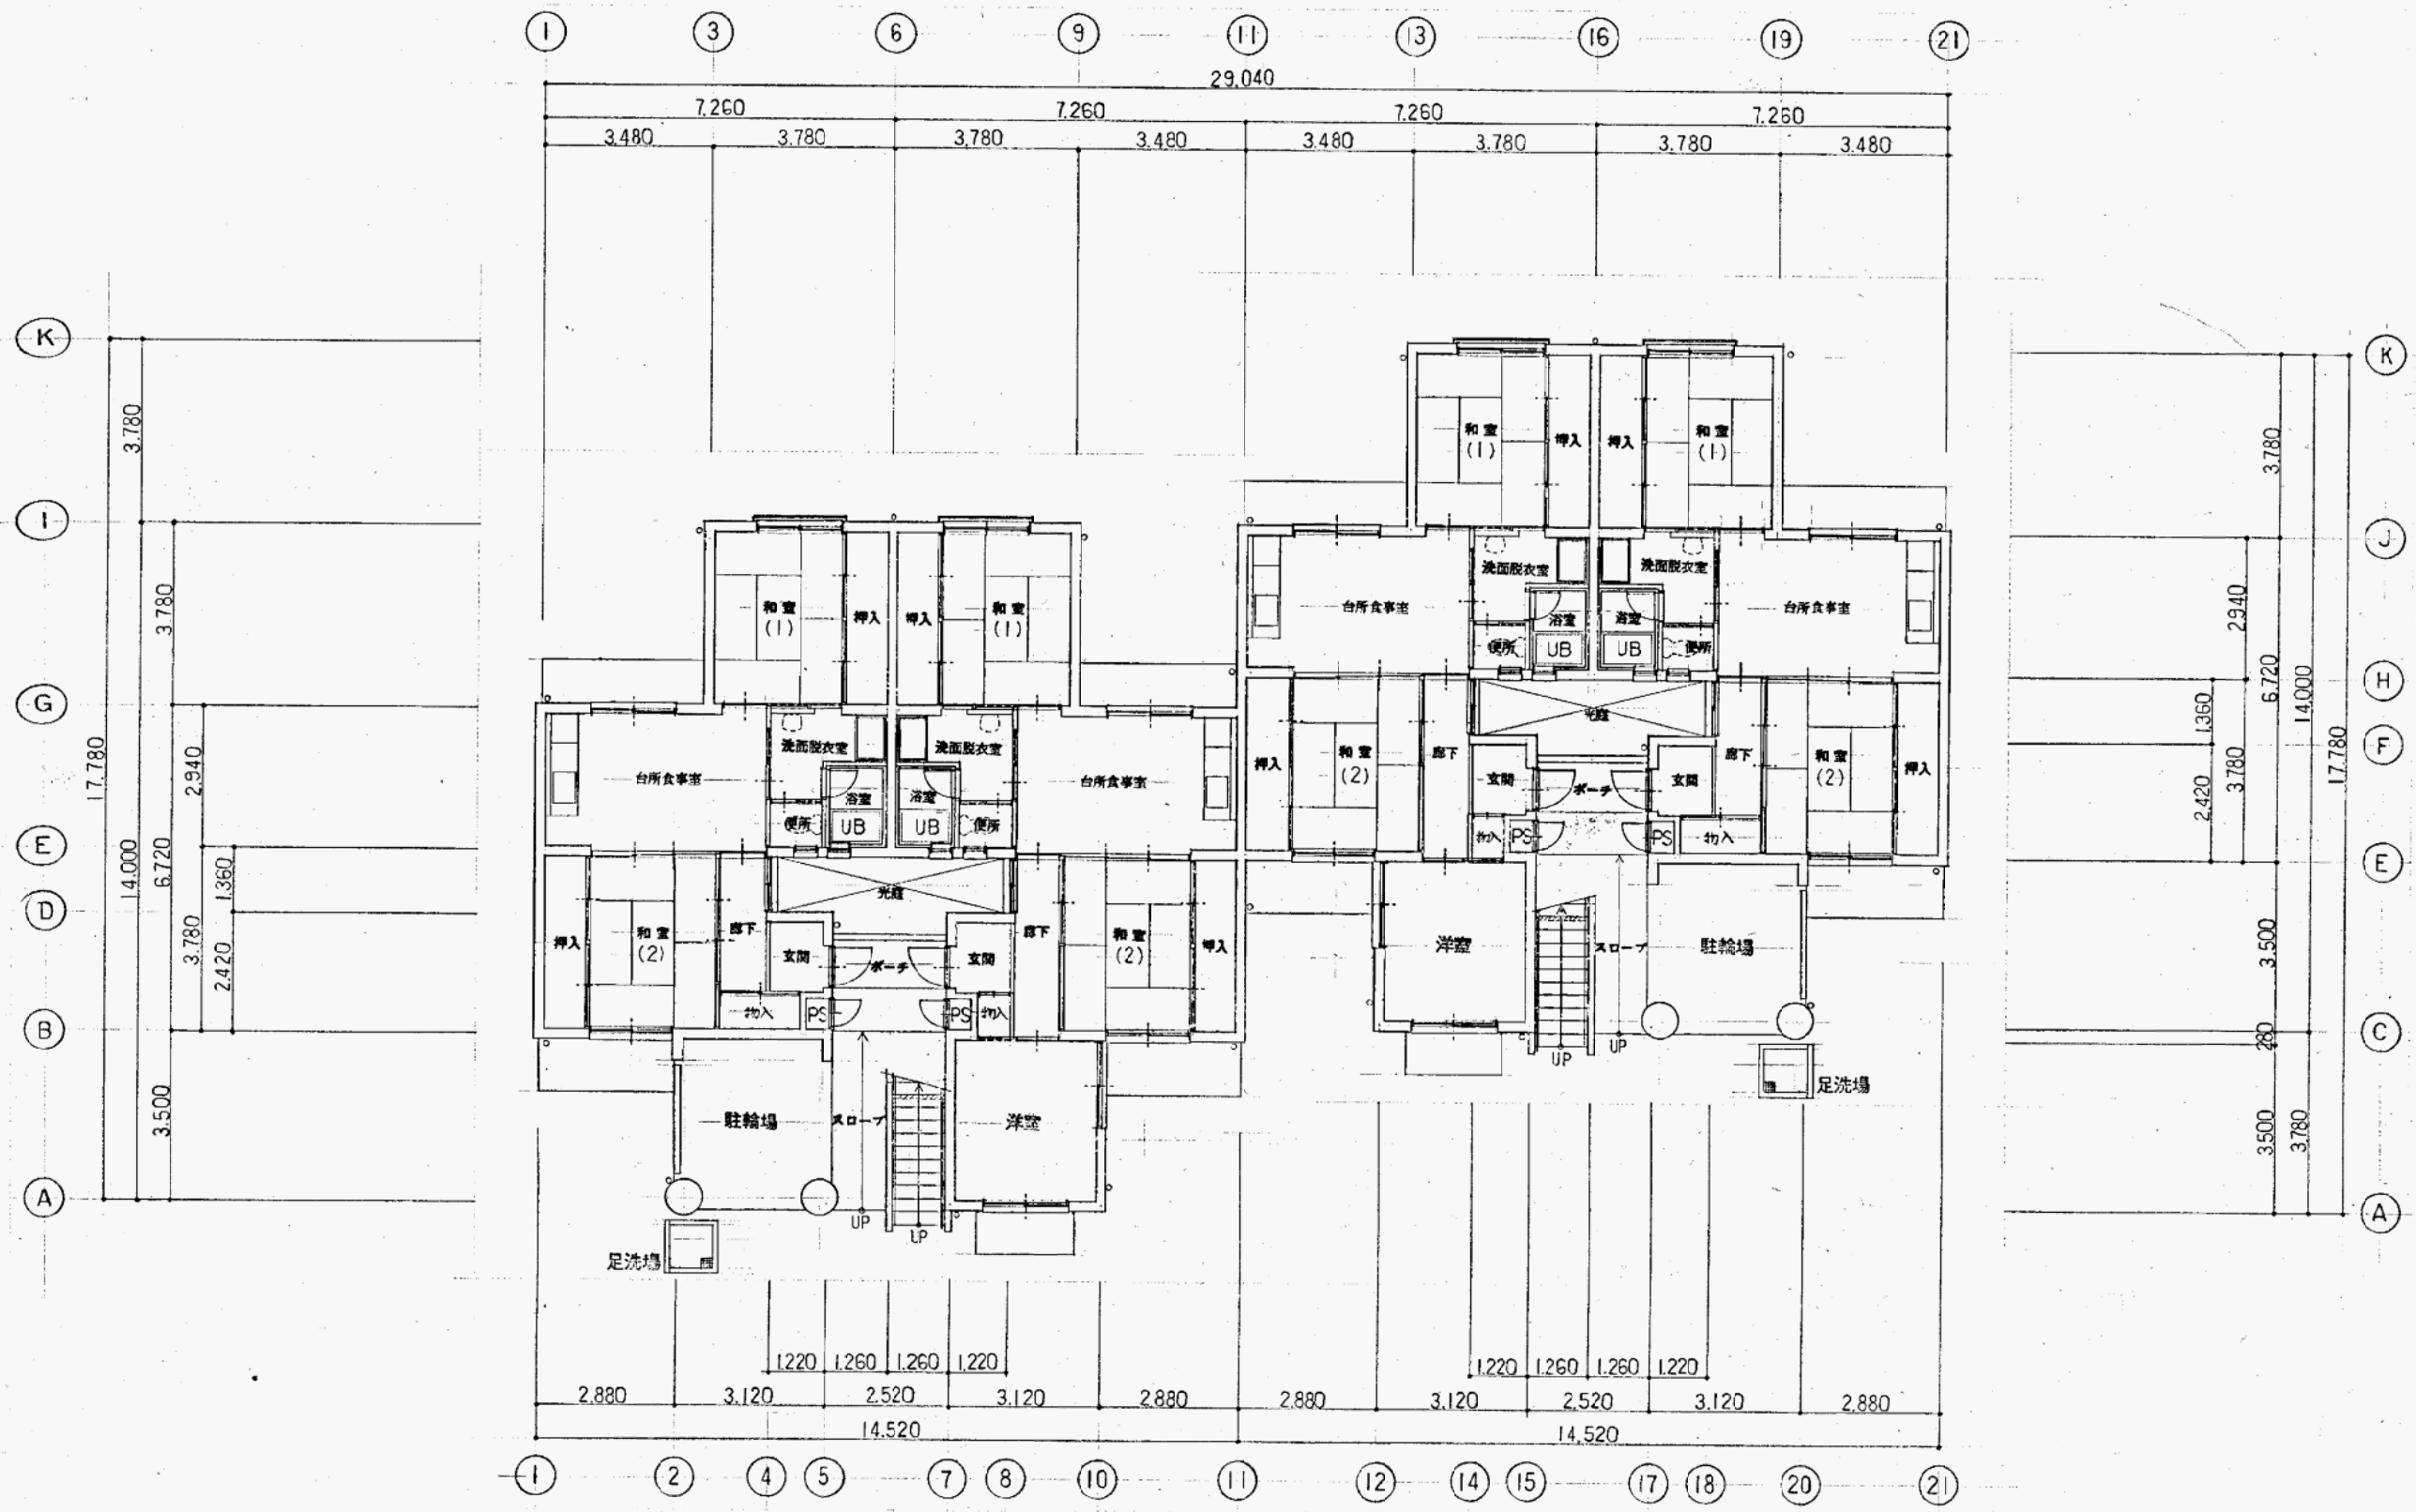

1 階平面図 1:100

訂正				訂正事項		担当者承認		1号棟		
1	年	月	日					工事名称	領家台住宅1号棟屋根等改修工事	
2								意	図名	1 階平面図
3									縮尺	1:100
4									図面番号	9
5										
6										
7										

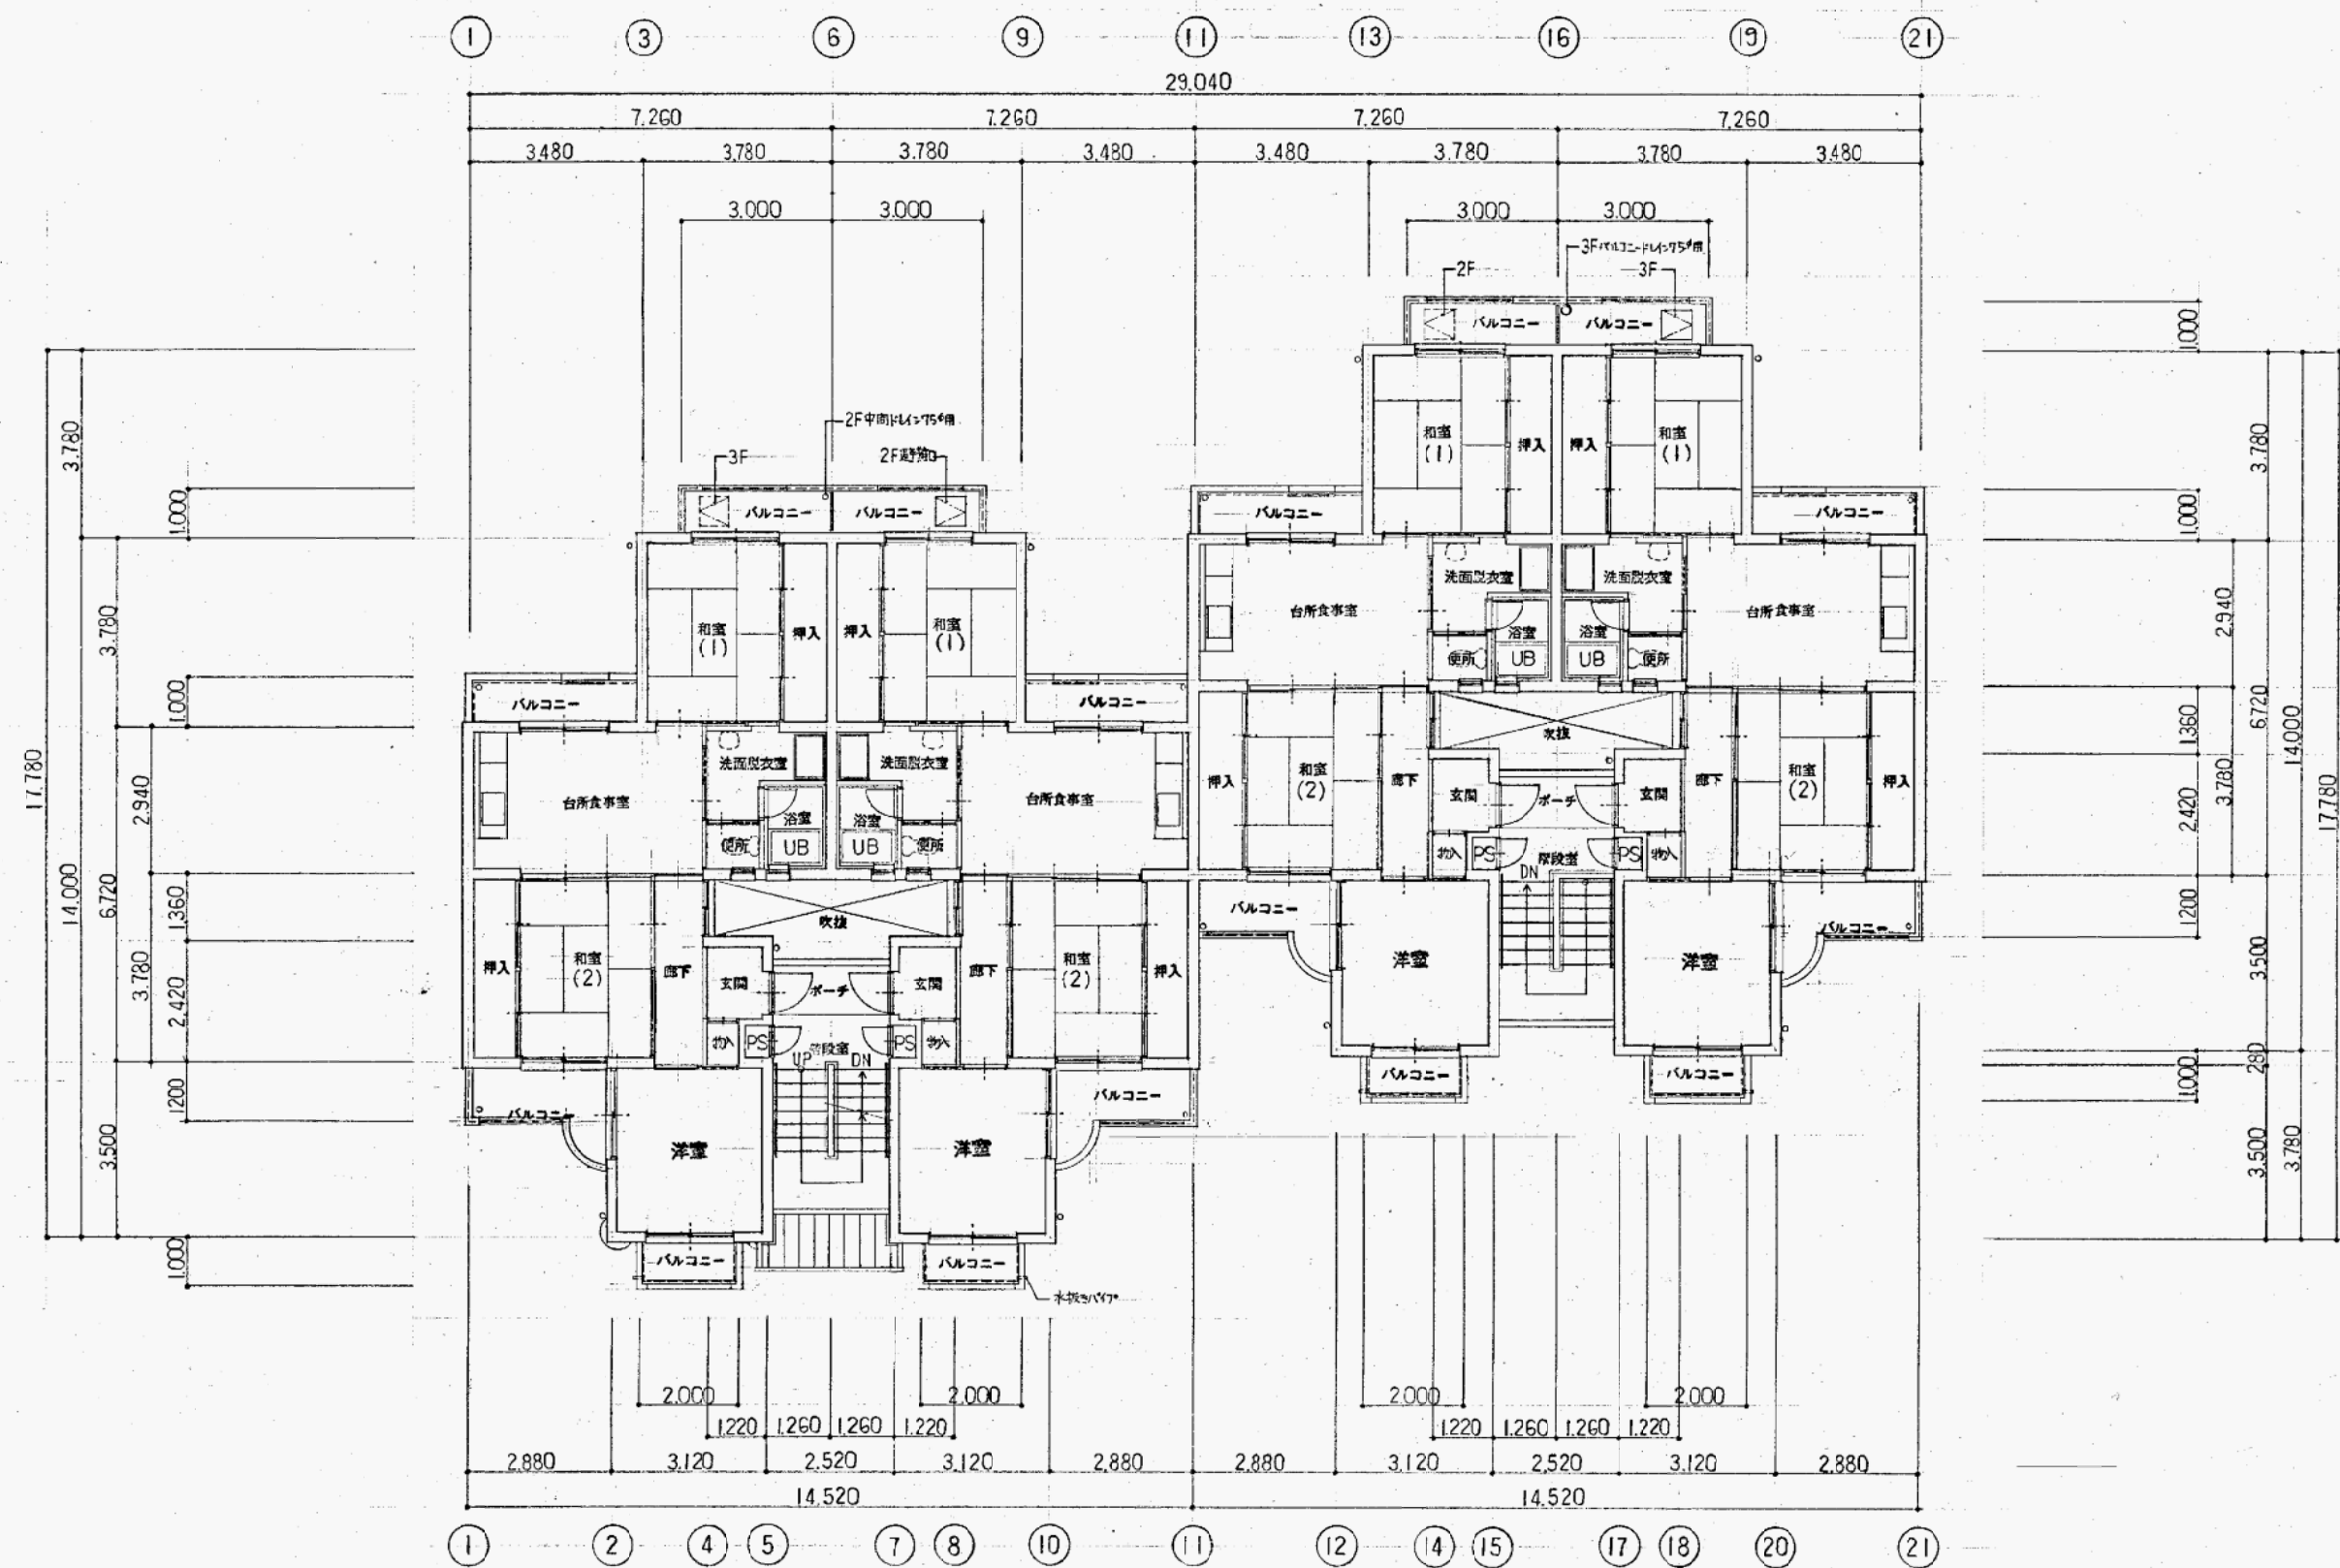


訂正	年、月、日	訂正事項	担当	承認
1				
2				
3				
4				
5				
6				
7				

工事名称		領家台住宅1号棟屋根等改修工事	
意	図名	2階3階平面図	縮尺 1:100
		図面番号	10

1号棟


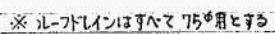

屋根伏図 1:100


訂正	年、月、日	訂正事項	担当	承認
1				
2				
3				
4				
5				
6				
7				

1号棟

工事名称	領家台住宅1号棟屋根等改修工事
------	-----------------

意	図名	屋根伏図	縮尺	1:100
---	----	------	----	-------

1

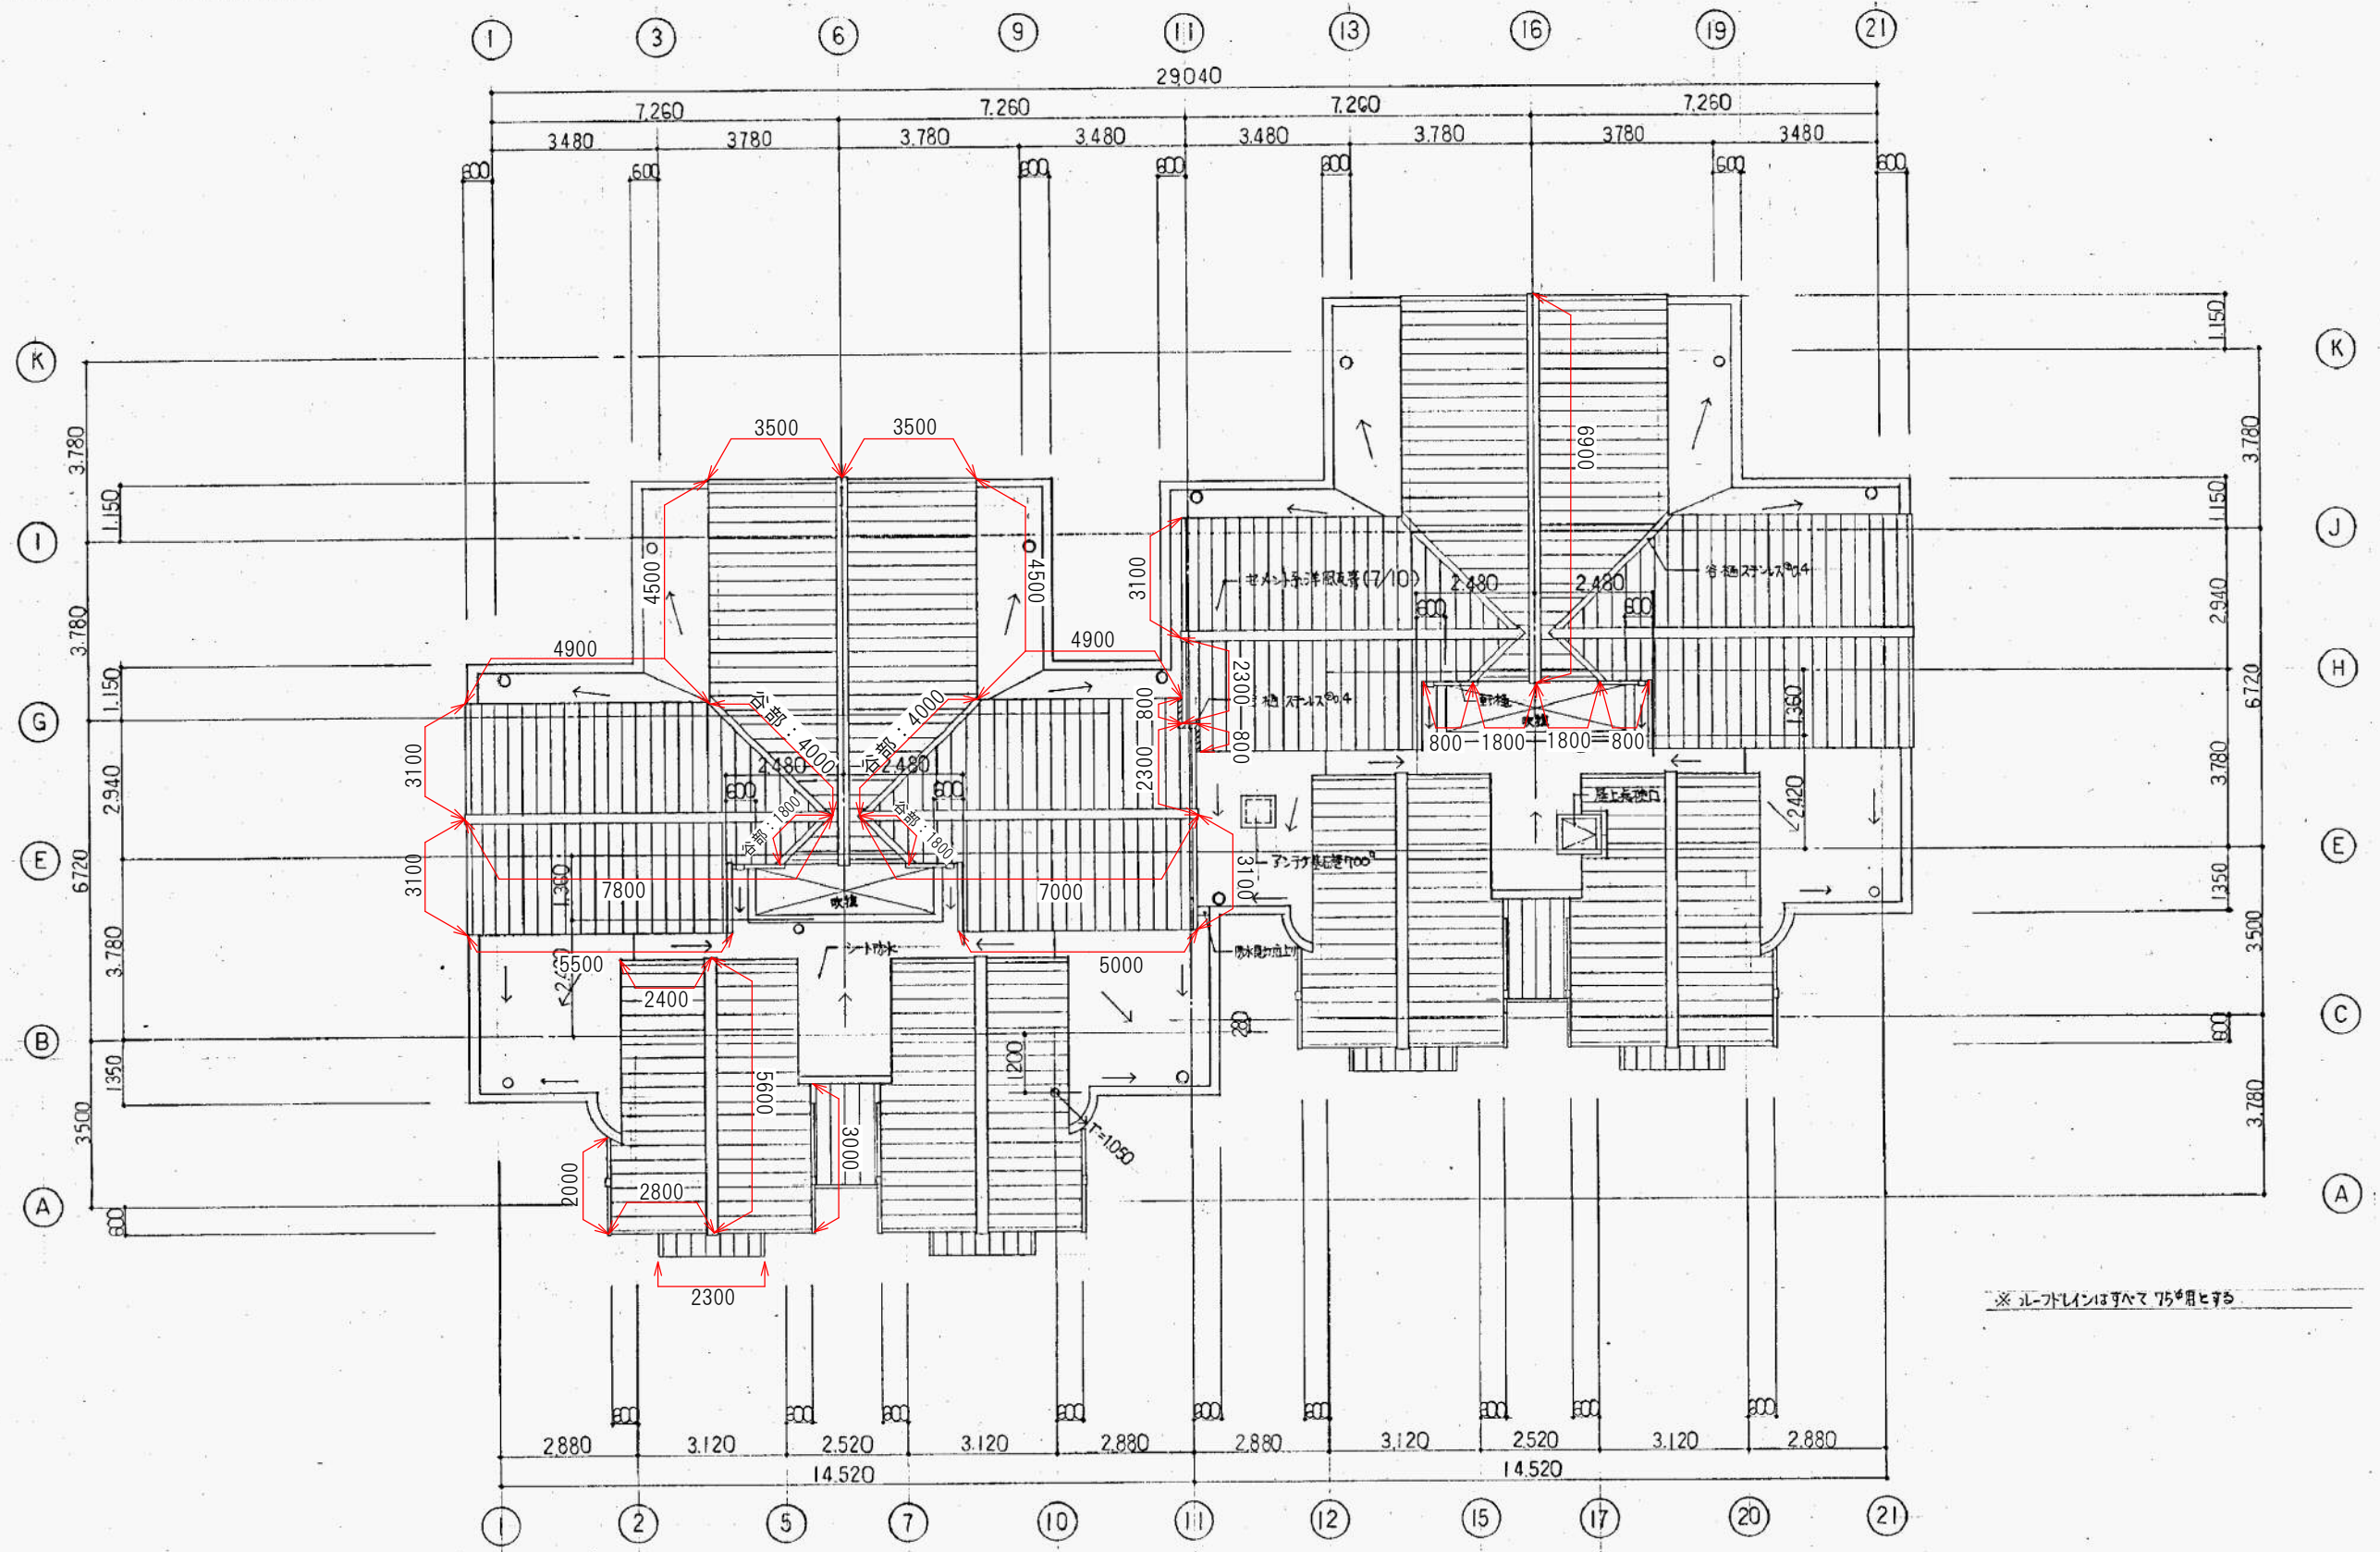

屋根伏図 1:100


訂正	年、月、日	訂正事項	担当	承認
1				
2				
3				
4				
5				
6				
7				

工事名称		領家台住宅1号棟屋根等改修工事	
意	図名	屋根伏図(寸法記載)	縮尺 1:100
	図面番	12	


1号棟




屋根改修施工範囲

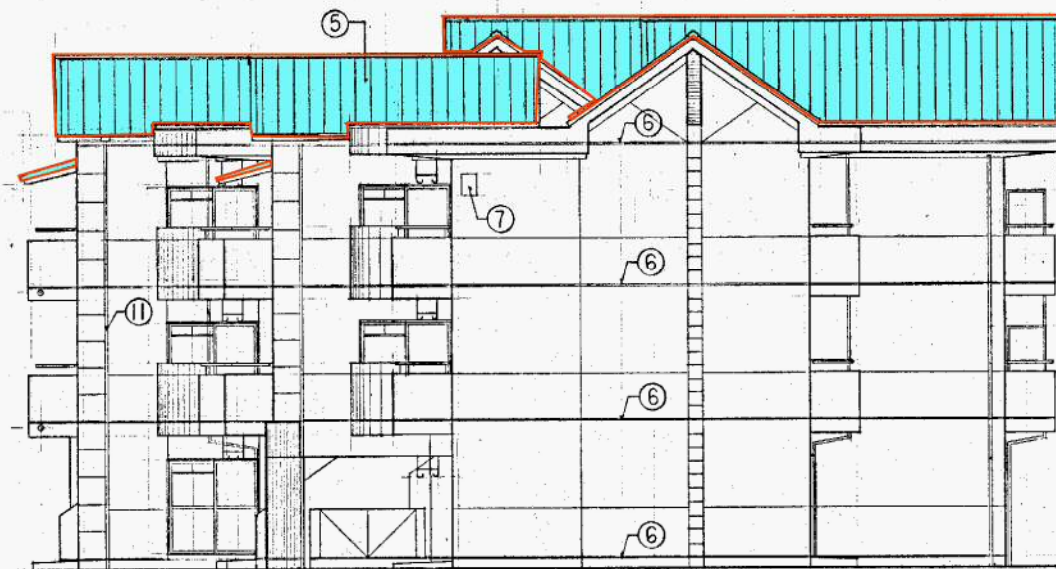


東側立面図 1:100

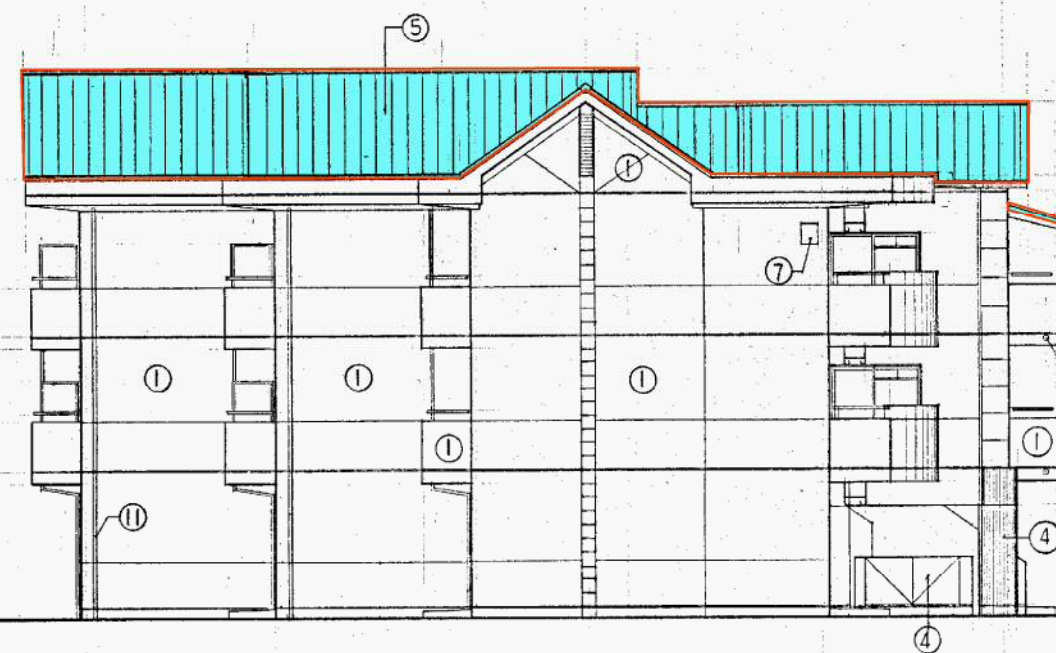

西側立面図 1:100

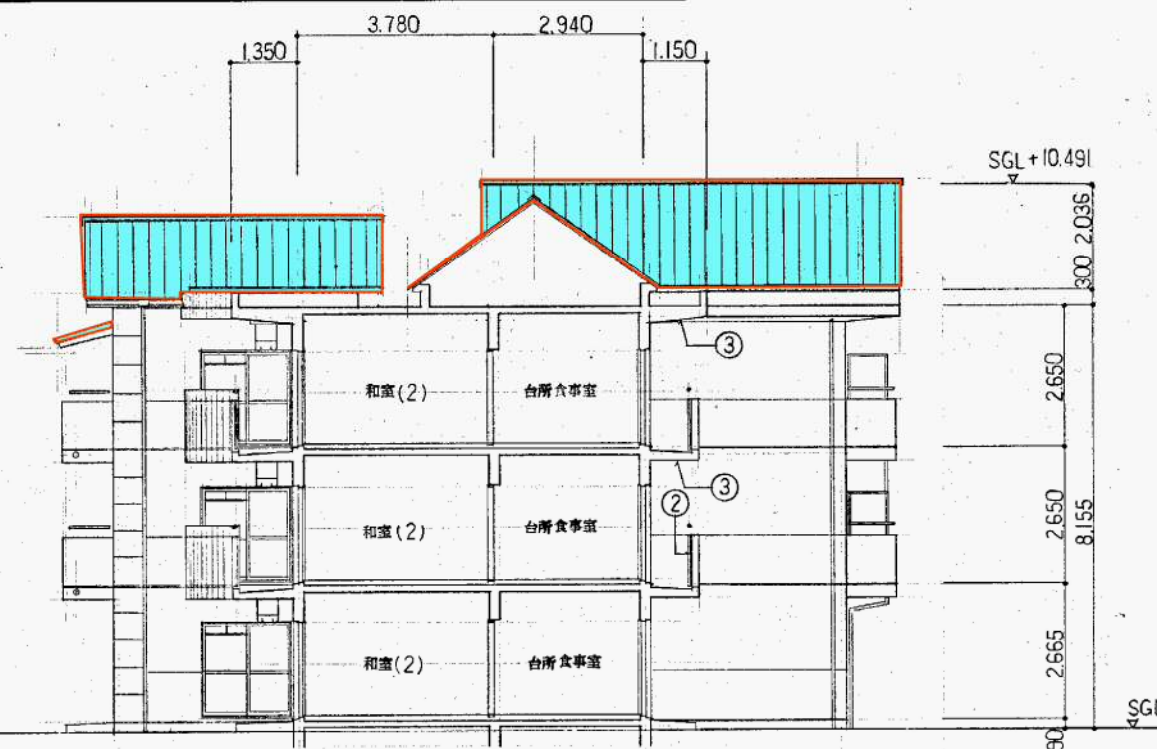

断面図 1:100

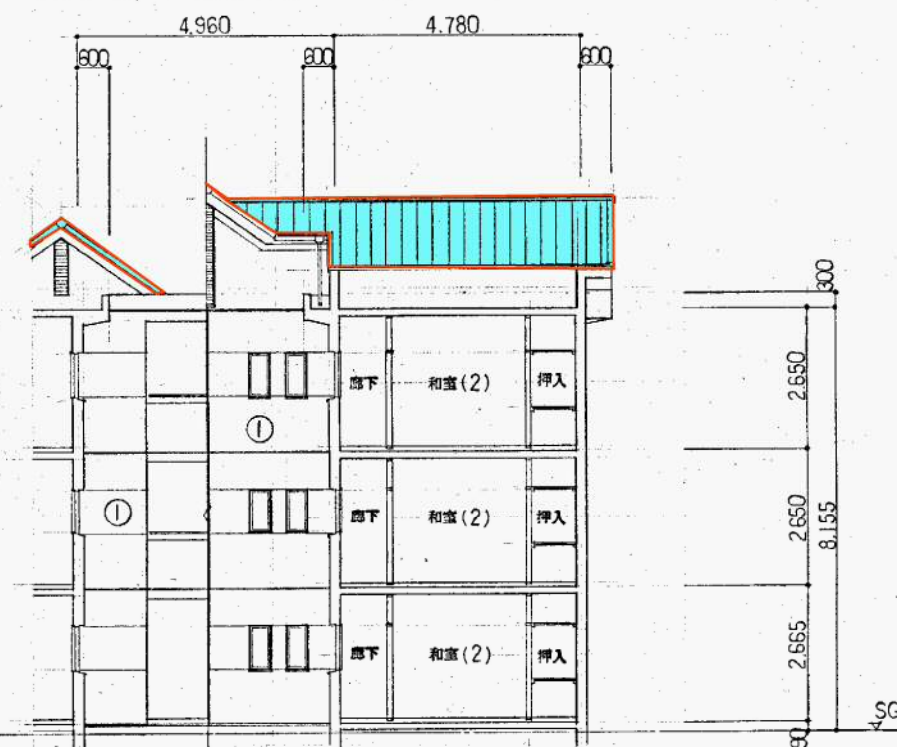

断面図 1:100

1号棟

訂正	年、月、日	訂正事項	担当	承認
1				
2				
3				
4				
5				
6				
7				

工事名称	領家台住宅1号棟屋根等改修工事			
意	図名	立面図 断面図	縮尺	1:100
				13



屋根改修施工範囲

軒樋改修

軒樋a
塩ビ樋120角 L=3000 ステンレス金物6箇所
エルボ等雜材含む 既設樋樋切断接続共
軒樋b
塩ビ樋120角 L=2100 ステンレス金物4箇所
エルボ等雜材含む 既設樋樋切断接続共
軒樋c
塩ビ樋120角 L=1000 ステンレス金物2箇所
エルボ等雜材含む
軒樋d
塩ビ樋120角 L=2400 ステンレス金物5箇所
エルボ等雜材含む 既設樋樋切断接続共
軒樋e
塩ビ樋120角 L=3000 ステンレス金物6箇所
エルボ等雜材含む 既設樋樋切断接続共



南側立面図 1:100



北側立面図 1:100


凡例	
①	コンクリート打放 吹付板(A)
②	吹付板(B) バルコニー壁内側の計
③	吹付板(C)
④	吹付板(D)
⑤	セメント赤洋風瓦葺
⑥	打継目地 其他は化粧目地
⑦	棟番号 モザイクタイル 300×400
⑧	アルミ製物干金物 アルミ自在型
⑨	クーラー用スリーブ
⑩	換気扇用木枠位置
⑪	タテ樋 VU75φ

訂正	年、月、日	訂正事項	担当	承認
1				
2				
3				
4				
5				
6				
7				

1号棟			
工事名称 領家台住宅1号棟屋根等改修工事			
意	図名	立面図	縮尺 1:100
			図面番号 14


※撤去・改修

セメント系洋風瓦葺

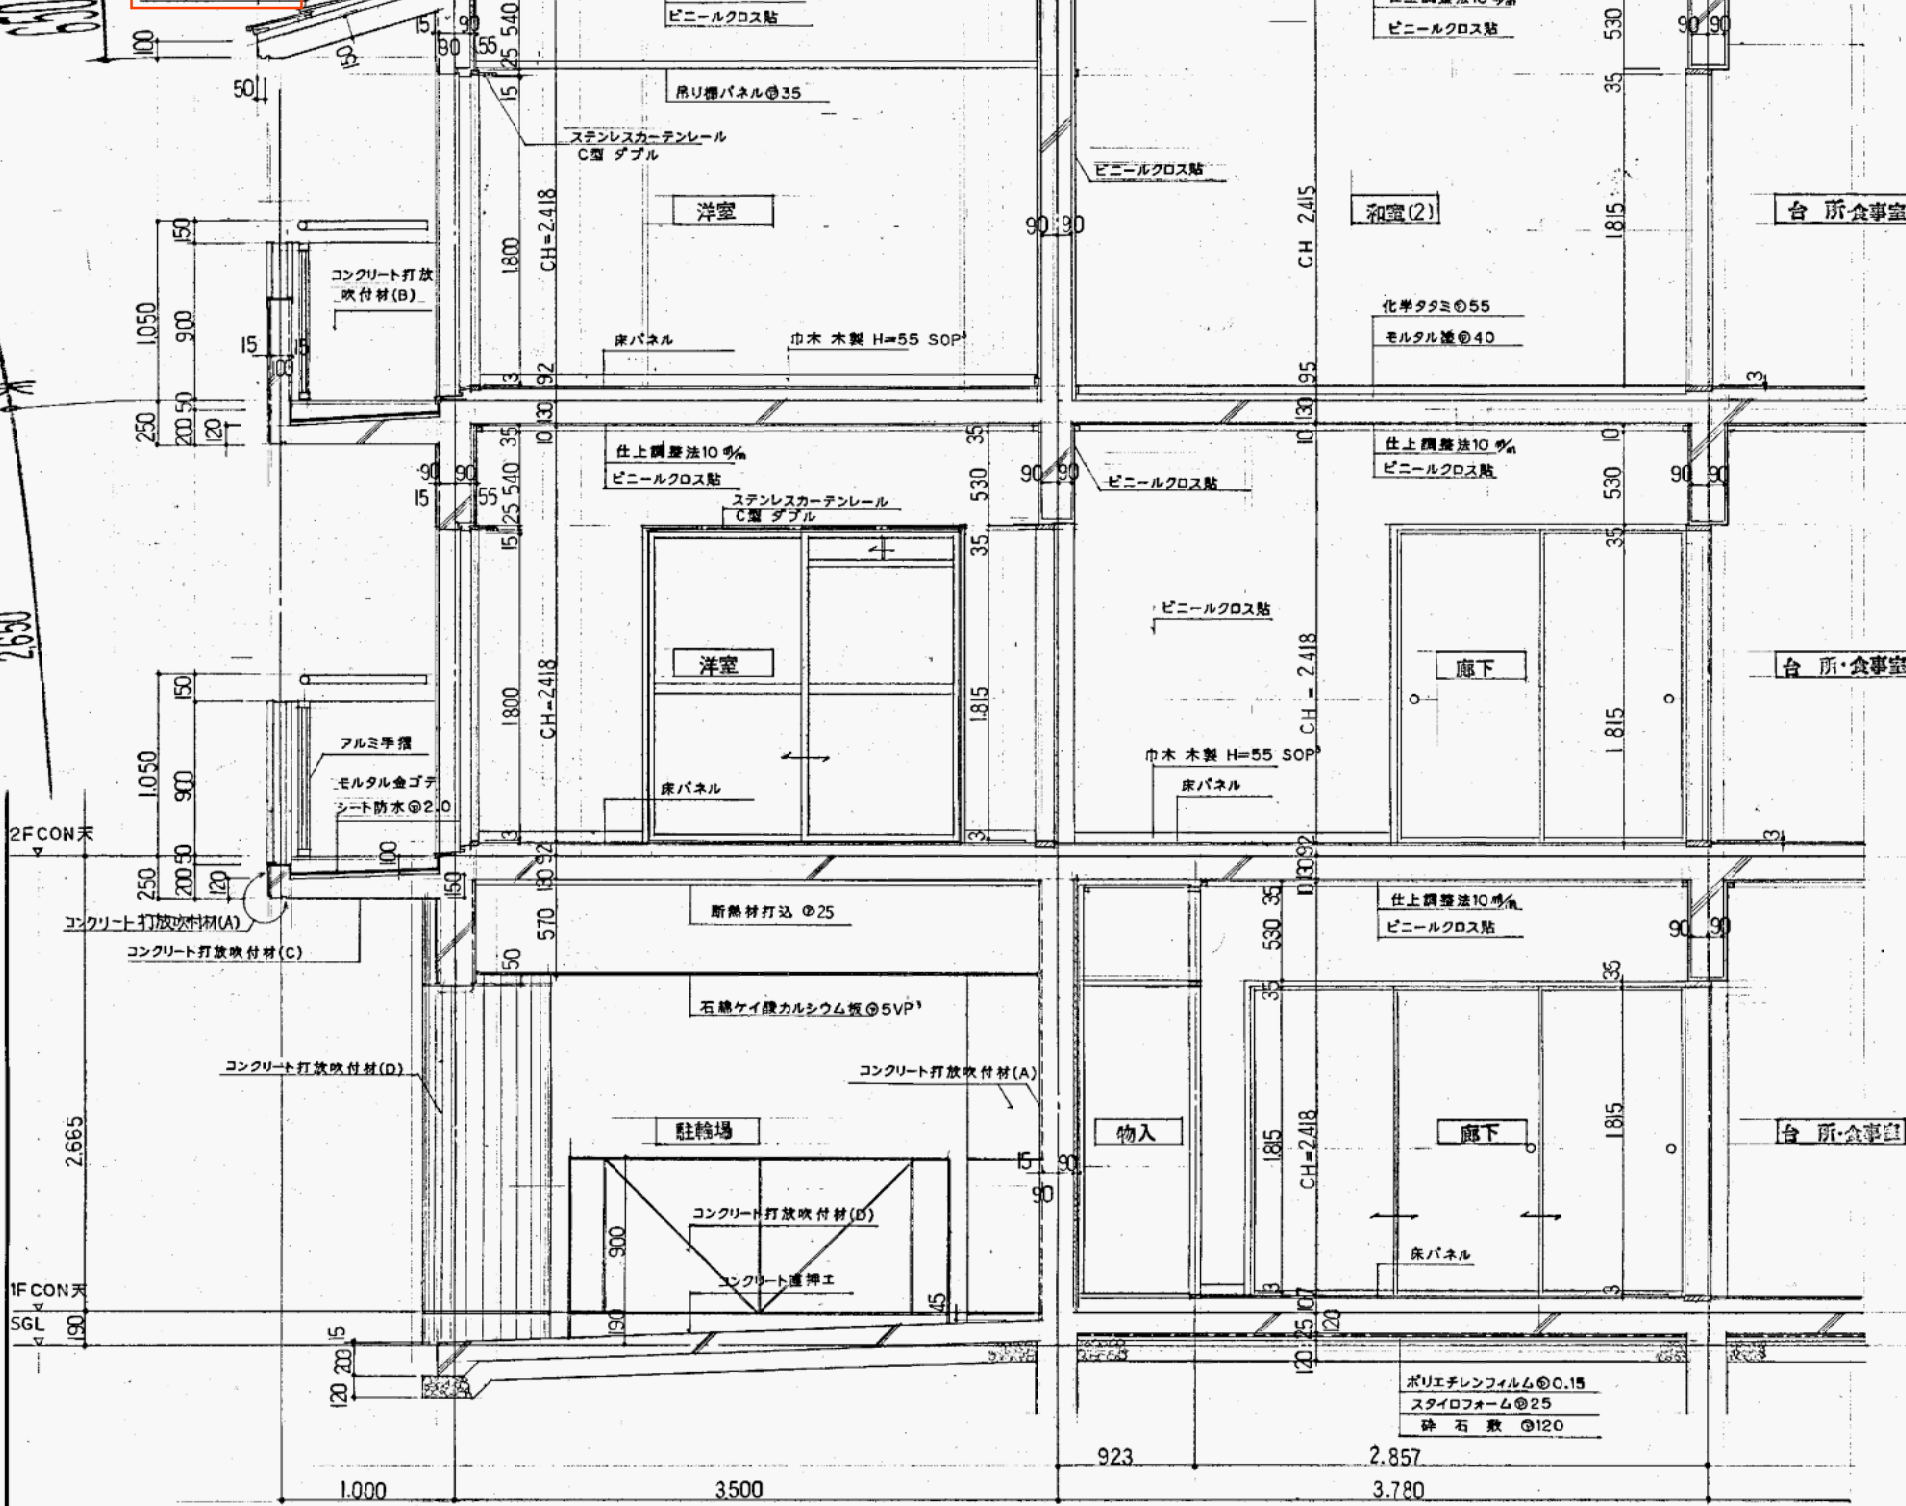

断面 詳細図 1:30


訂正	年・月・日	訂正事項	担当承認
1			
2			
3			
4			
5			
6			
7			

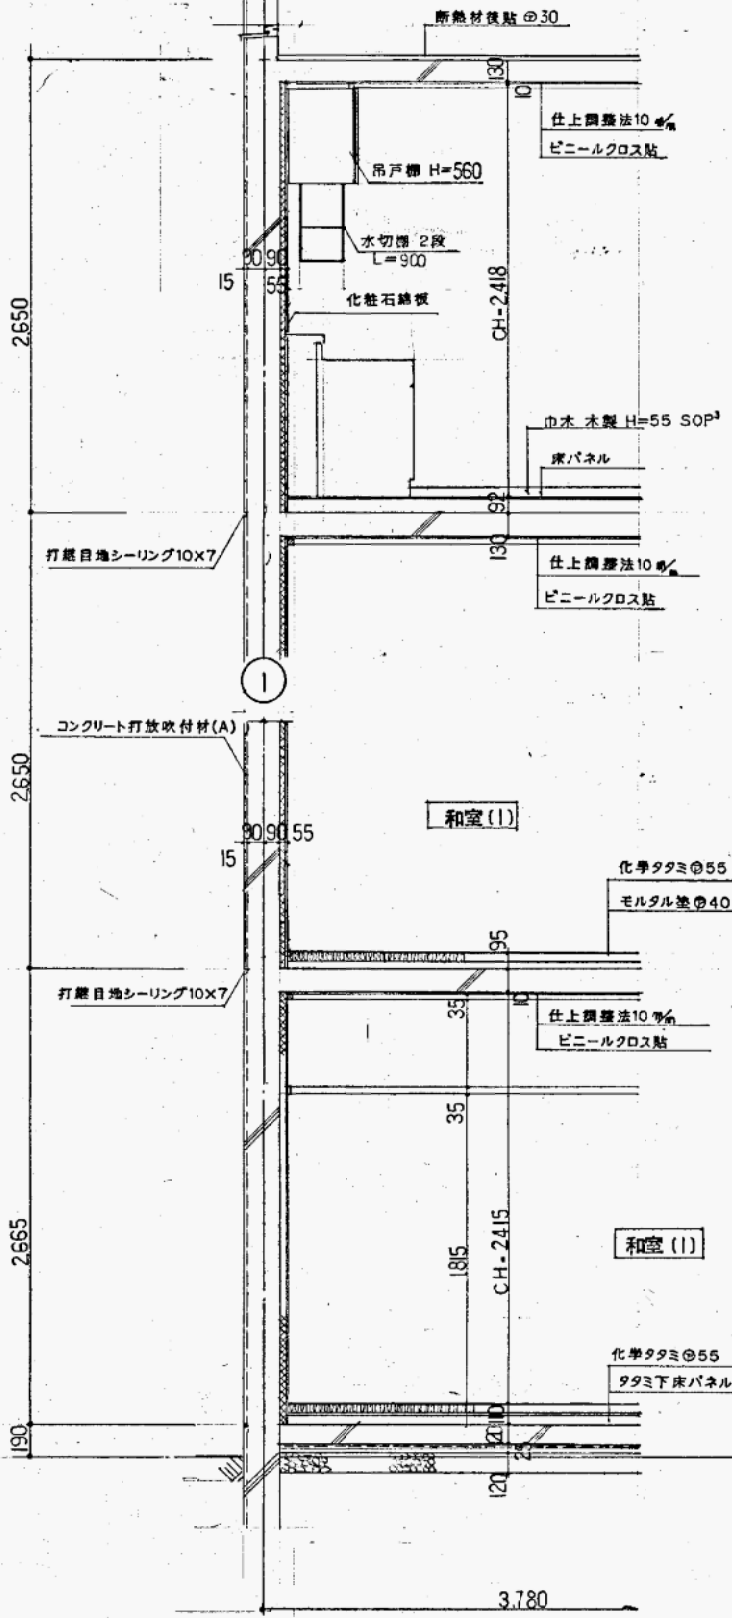

断面 詳細図 1:30

1号棟

工事名称	領家台住宅1号棟屋根等改修工事		
意	図名	縮尺	図面番号
	断面 詳細図	1:30	16

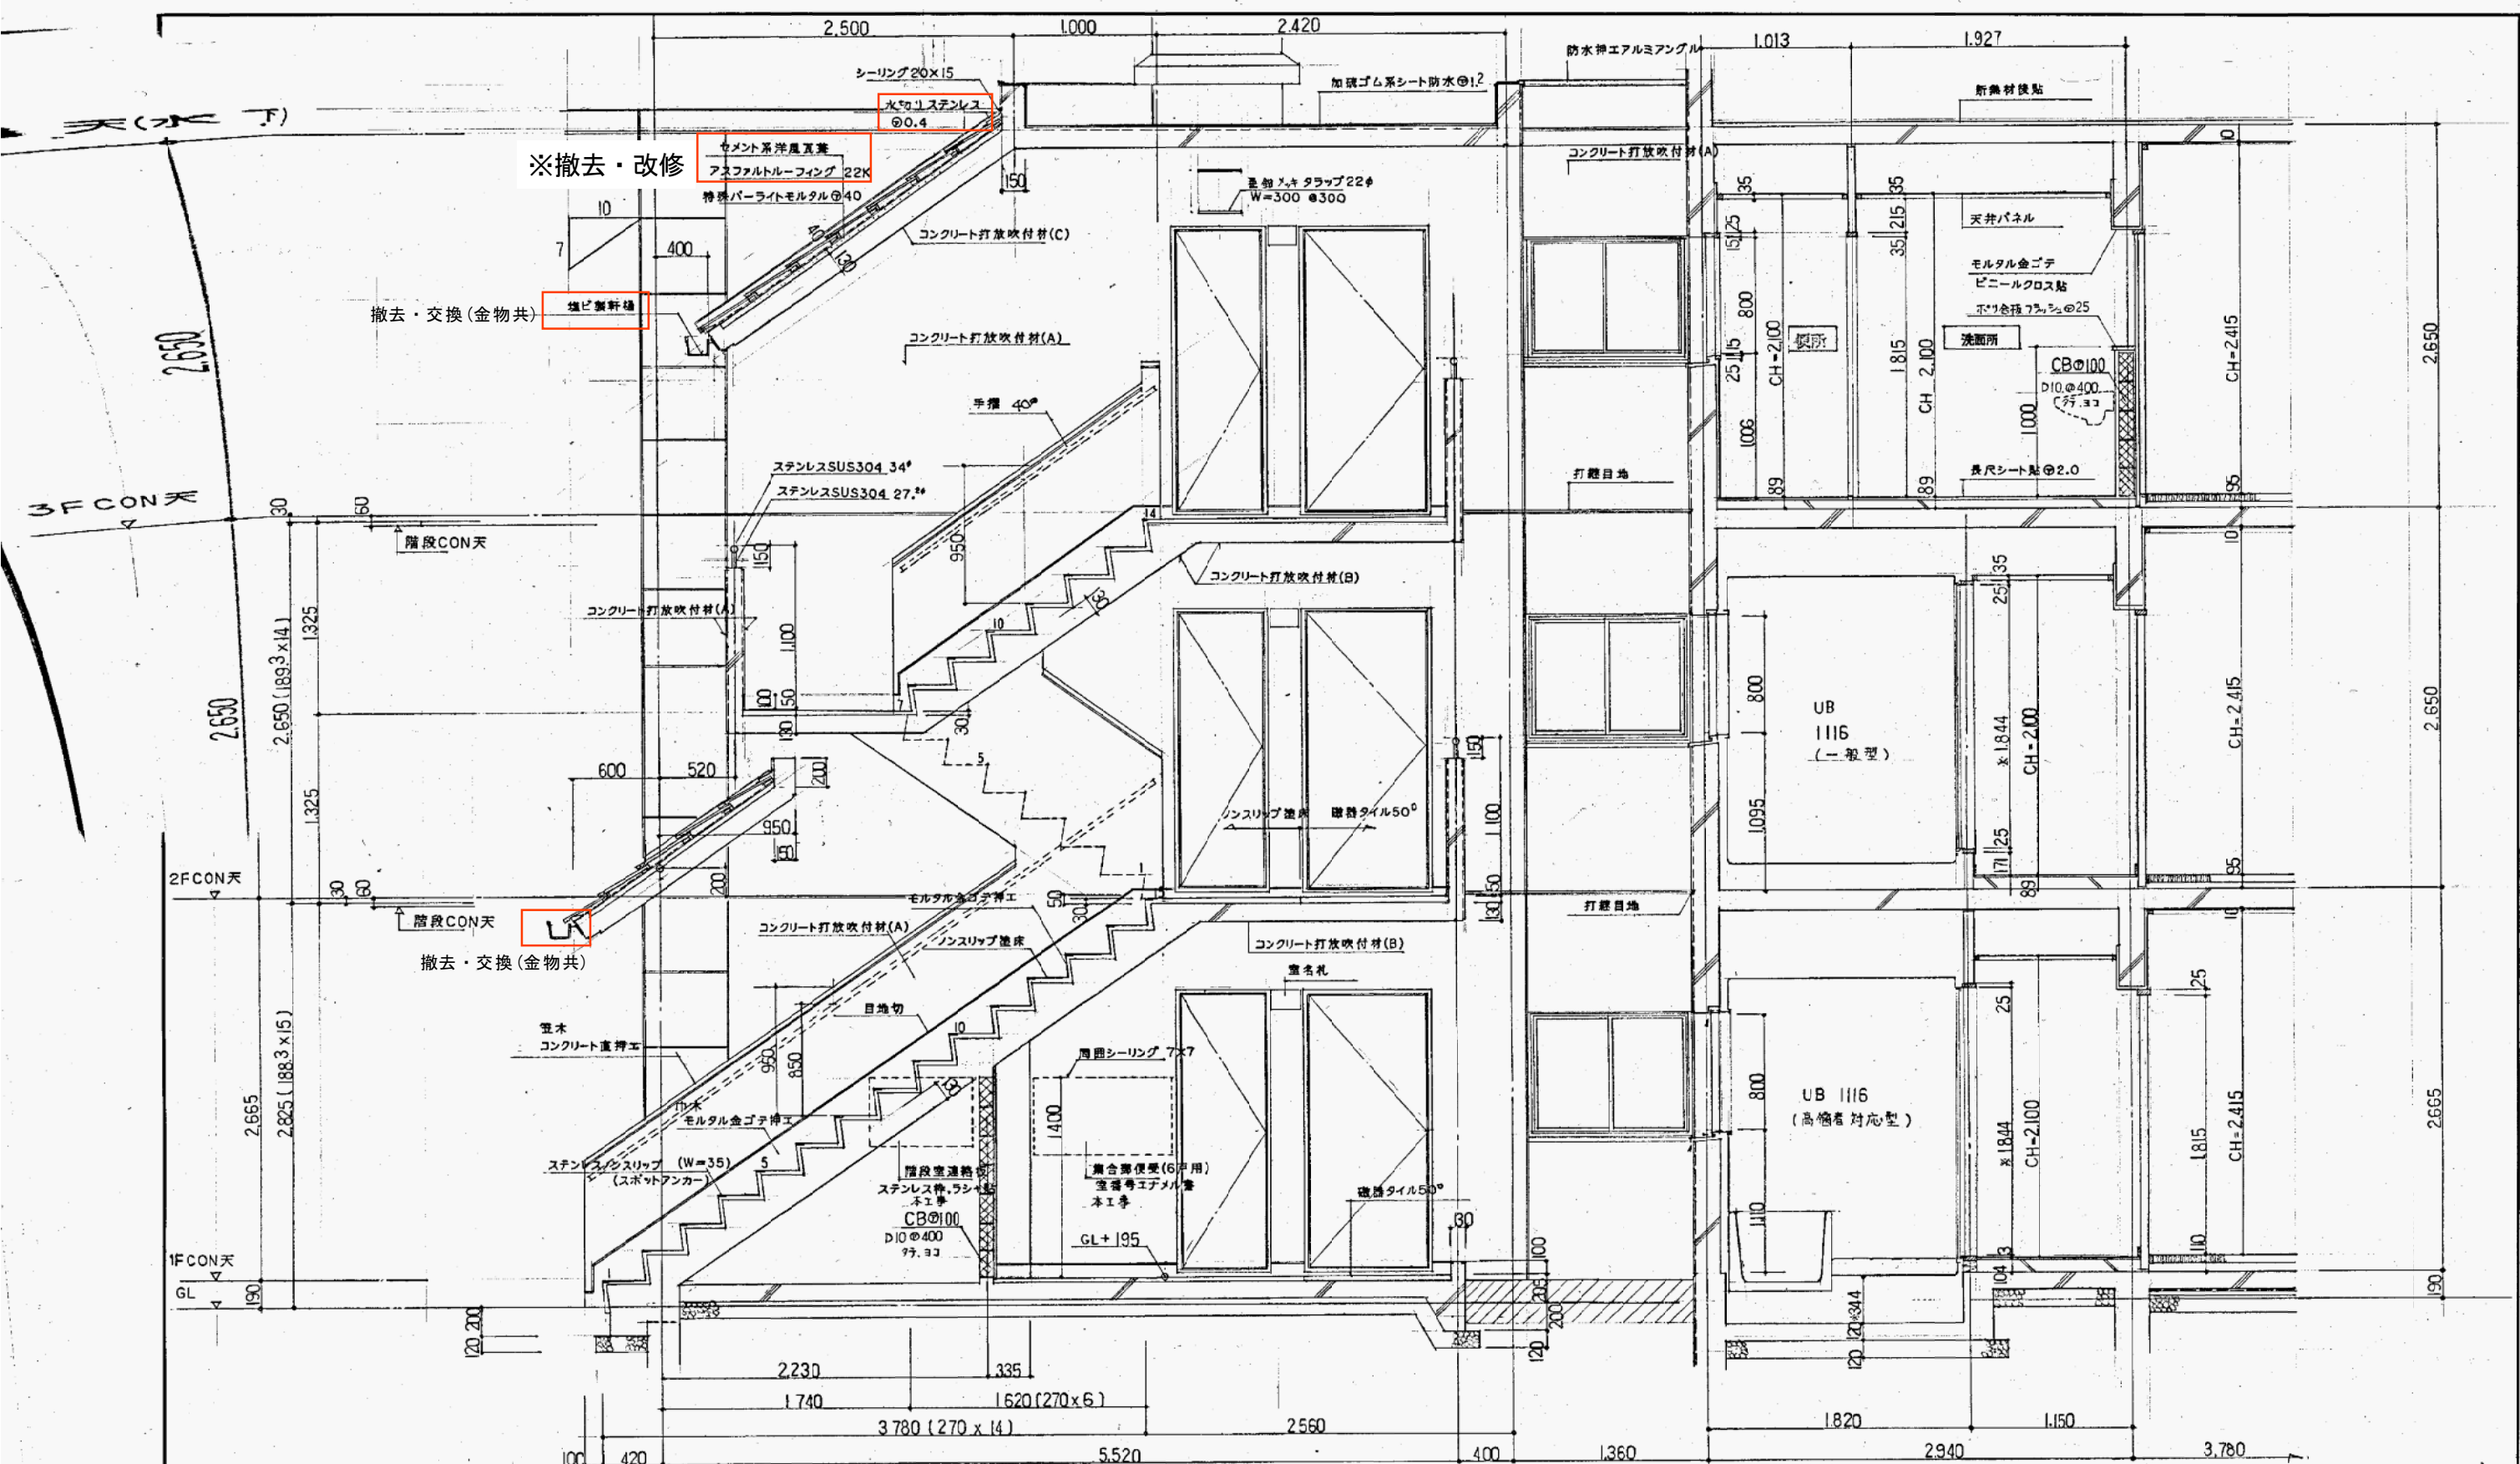

階段断面詳細図 1:30


1号棟

訂正	年・月・日	訂正事項	担当承認	注記	工事名称	図名	縮尺	図番
1				UB土間CON天は、メーカー承認書に準じ決定の事。	領家台住宅1号棟屋根等改修工事	階段断面詳細図	1:30	17
2								
3								
4								
5								
6								
7								

※改修仕様は図8工事概要参照


※撤去・改修

セメント系洋風瓦葺
瓦機木 15×30
アスファルトルーフィング 22K
特殊バーライトモルタル④18

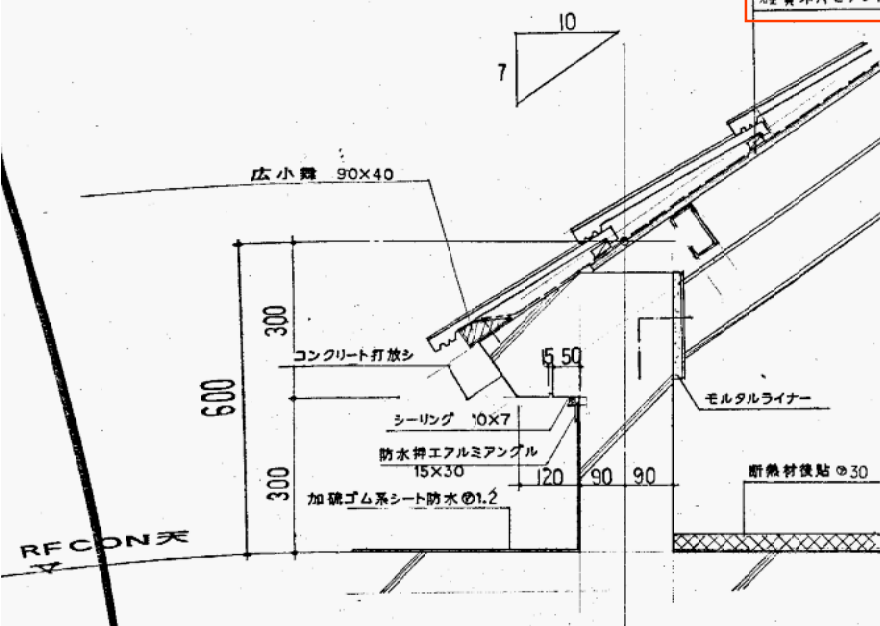

※撤去・改修


セメント系洋風瓦葺
瓦機木 15×30
アスファルトルーフィング 22K
特殊バーライトモルタル④40

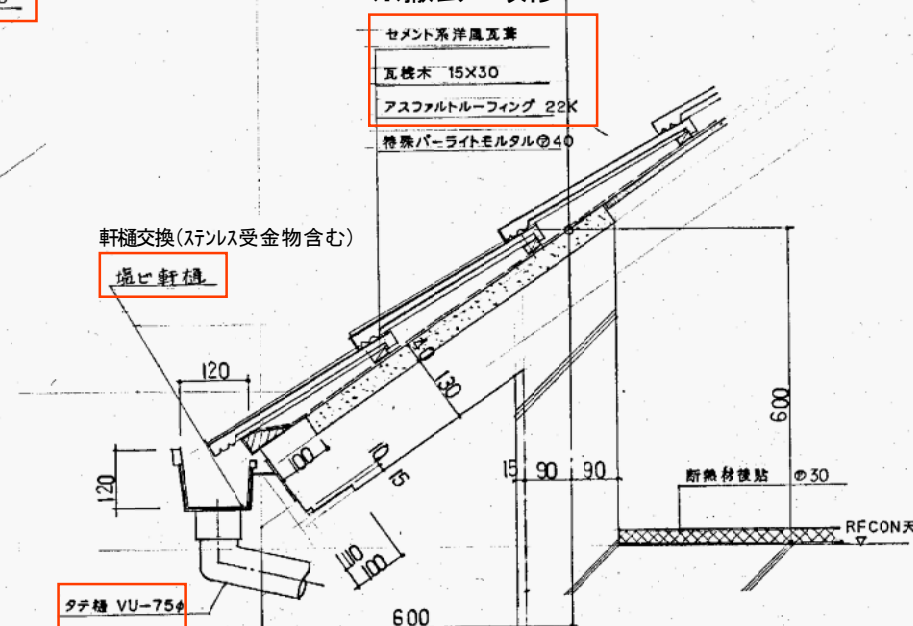

軒樋交換(ステンレス受金物含む)

※撤去・改修

セメント系洋風瓦葺
瓦機木 15×30
アスファルトルーフィング 22K
特殊バーライトモルタル④40

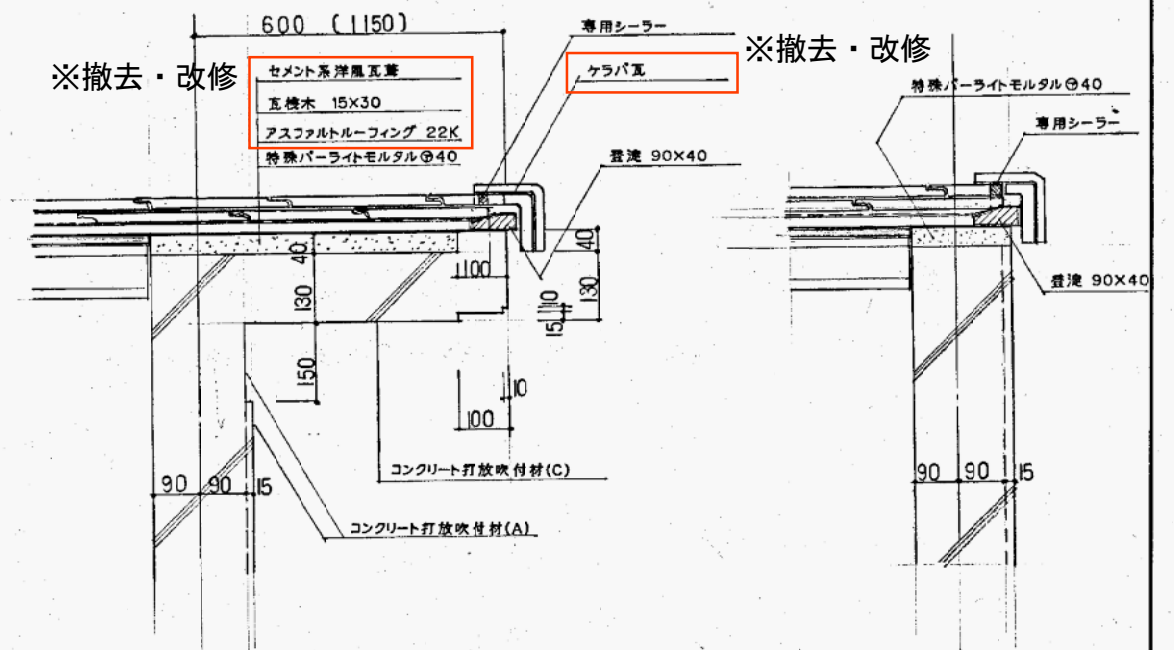


※撤去・改修

谷 樋 詳細図

S = 1:10


撤去・改修

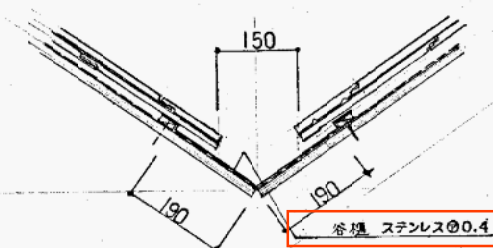

平行 壁 ぎわ 詳細図

S = 1:10


撤去・改修

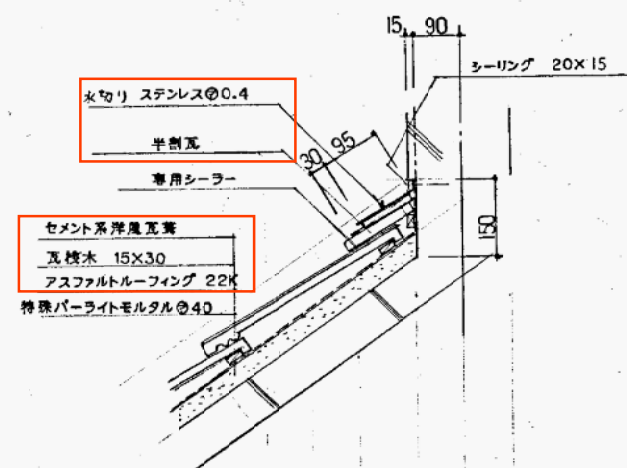

流れ 壁 ぎわ 詳細図

S = 1:10



撤去・改修

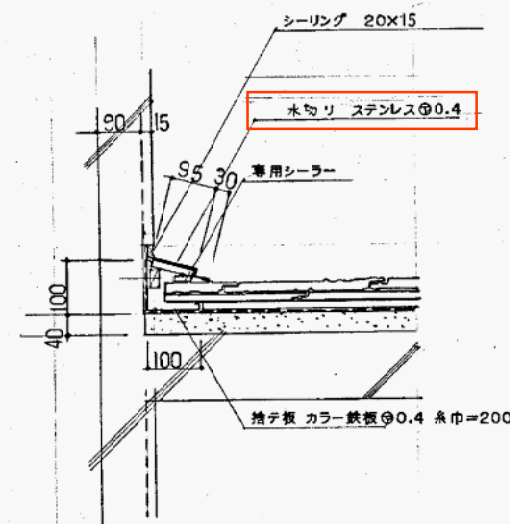

1号棟

訂正	年、月、日	訂正事項	担当	承認
1				
2				
3				
4				
5				
6				
7				

工事名称	領家台住宅1号棟屋根等改修工事		
意	図名	雑、詳細図	縮尺
			1:10
			18

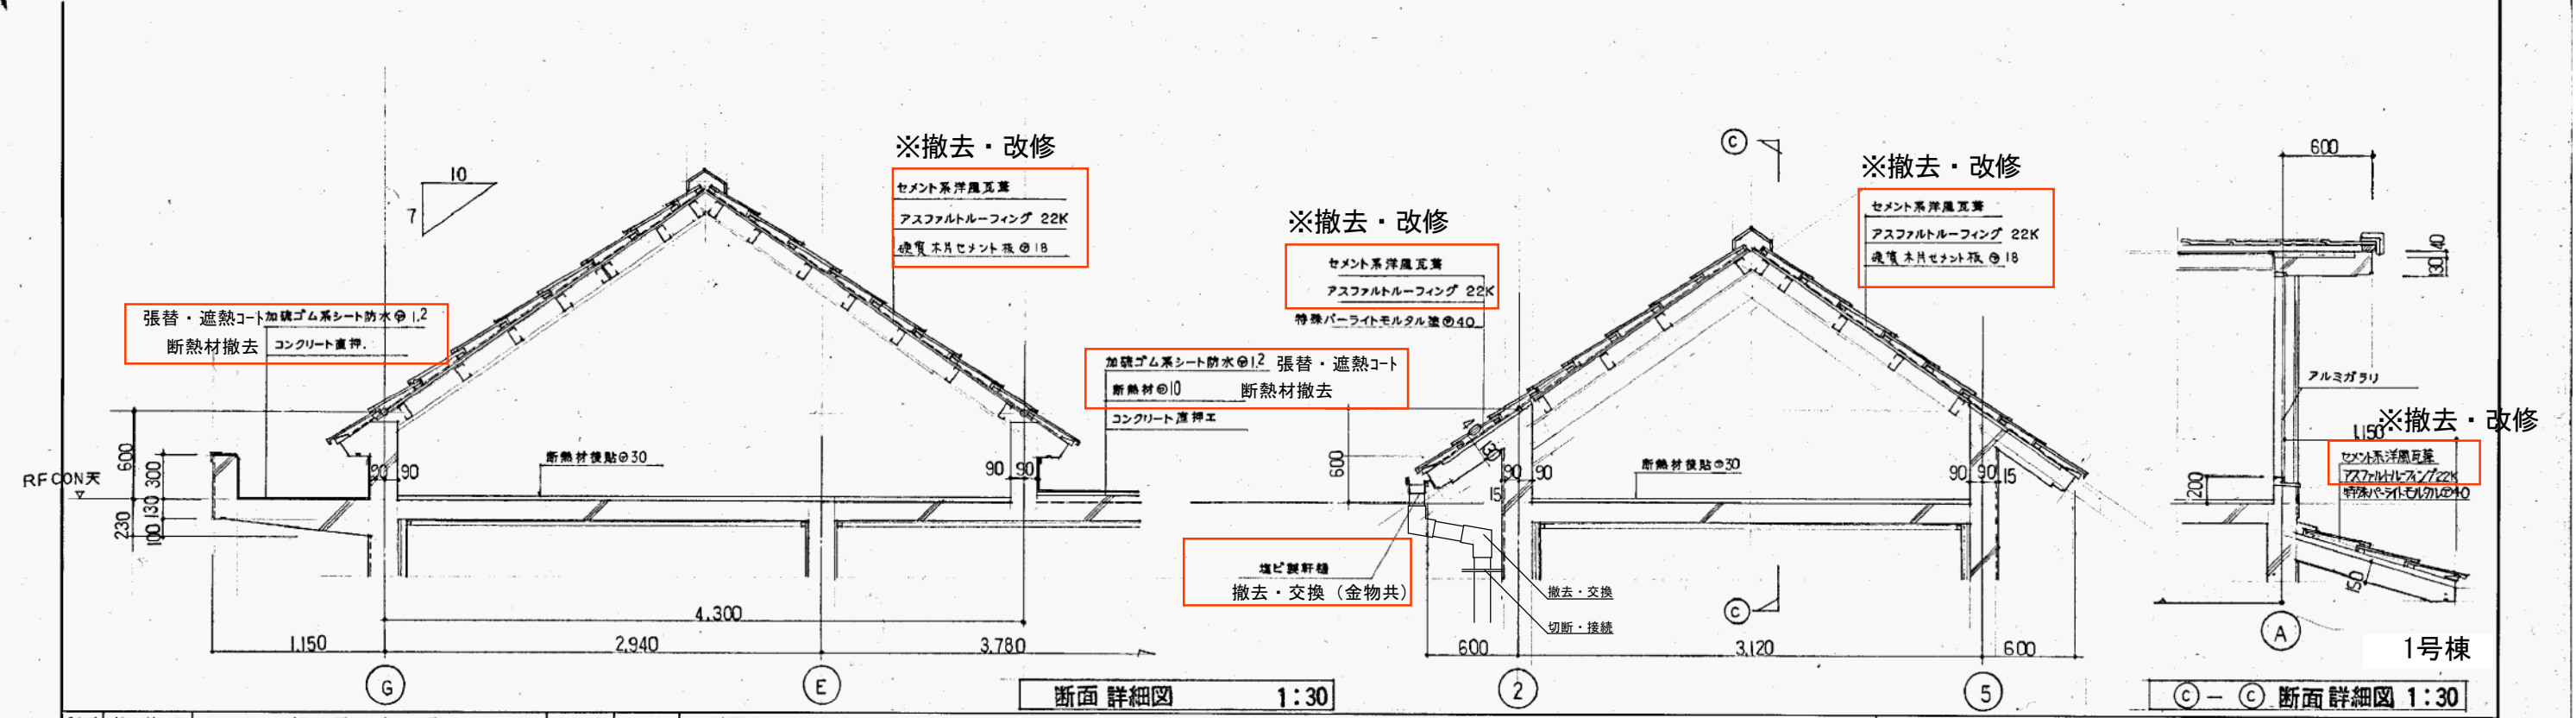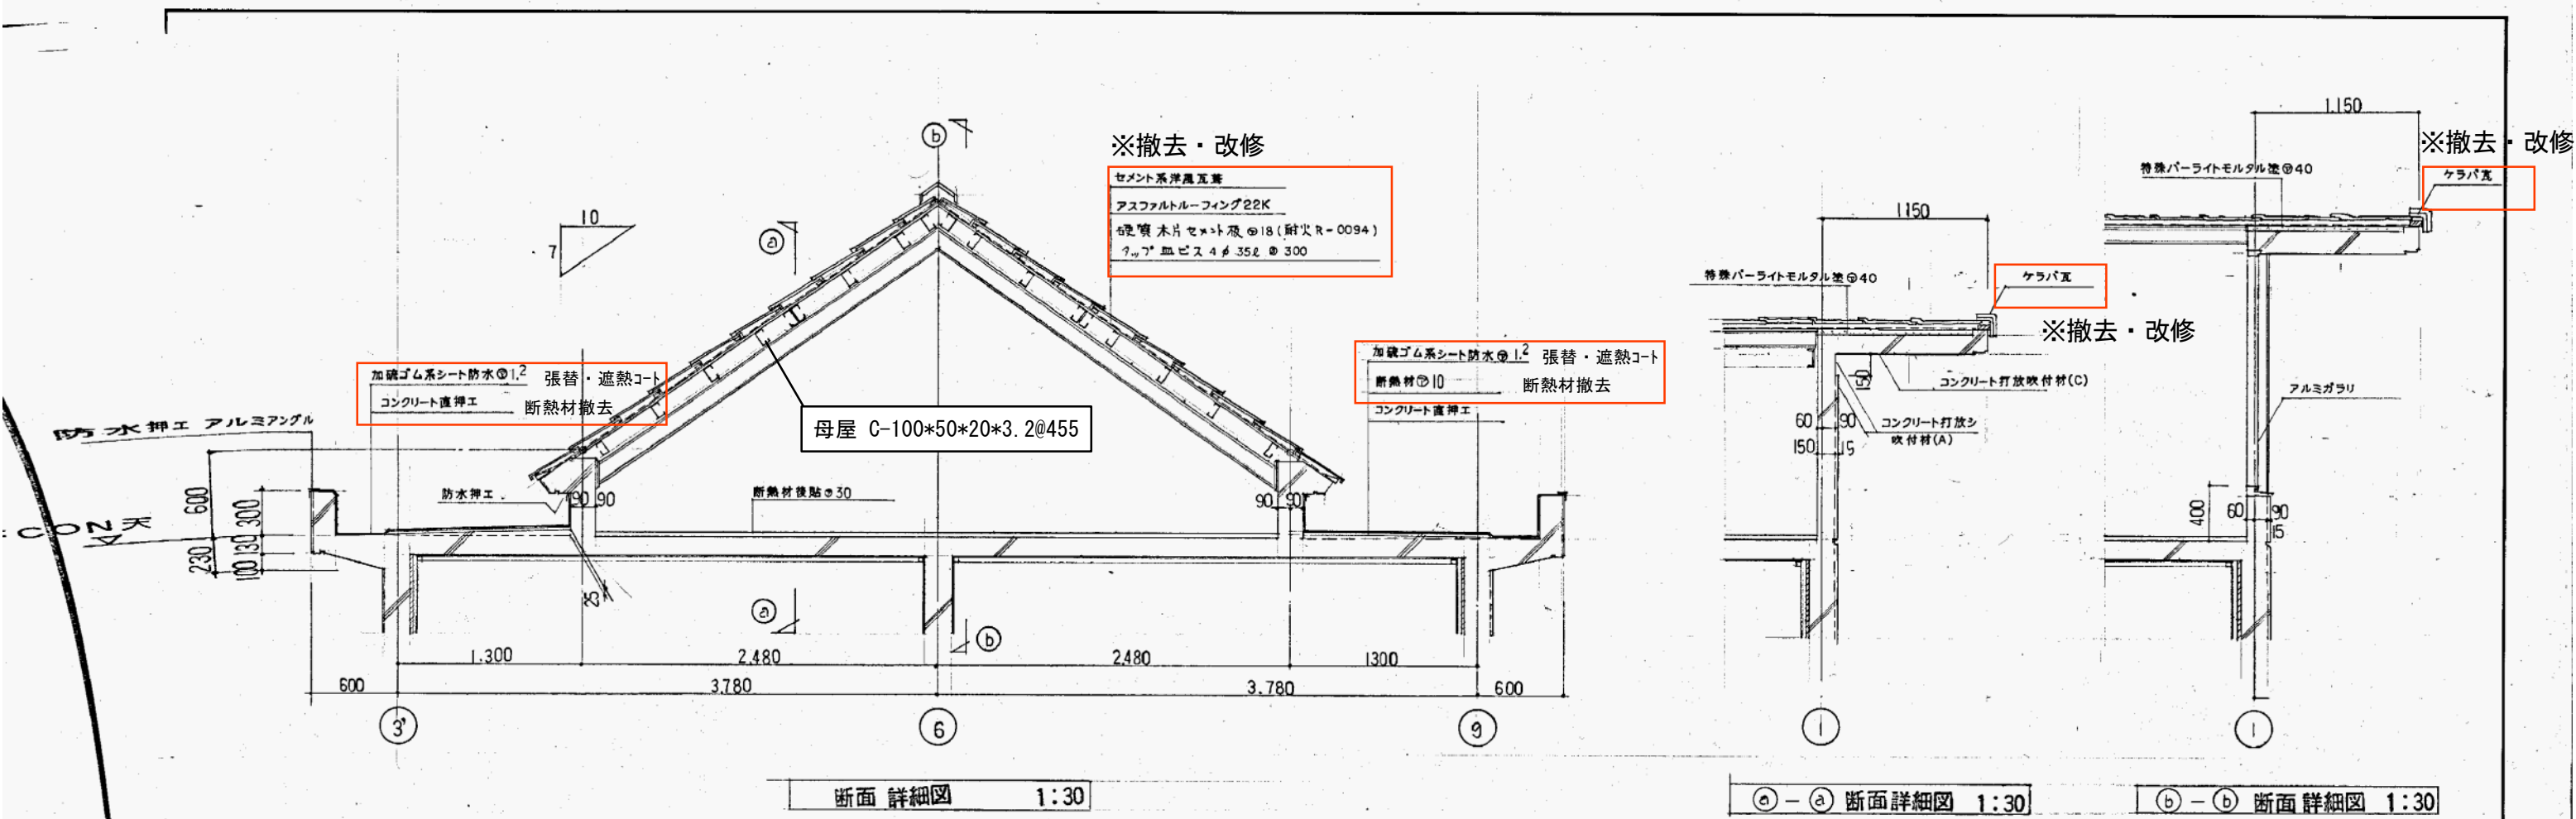

訂正 年・月・日	訂正 事項	担当	承認	特記事項	工事名称	図名	縮尺	図番
1				瓦葺根 耐火 R-0094 号	領家台住宅1号棟屋根等改修工事	瓦屋根部分断面 詳細図	1:30	19
2								
3								
4								
5								
6								
7								

	既設（改修前）	新設（改修後）
A 立上り	既設シート防水撤去 既設アルミ押え金物撤去	下地クレン清掃 下地処理（ホ [○] リマーセメントモルタル塗り） 加硫ゴム系シート防水（t=1.2mm 遮熱コート仕上げ） 端末アルミ押え金物取付（L型 50*30 シーリング [○] 共）
B 立上り	既設シート防水撤去 既設アルミ押え金物撤去	下地クレン清掃 下地処理（ホ [○] リマーセメントモルタル塗り） 加硫ゴム系シート防水（t=1.2mm 遮熱コート仕上げ） 端末アルミ押え金物取付（I型 シーリング [○] 共）
C 平場	既設シート防水撤去（断熱材共）	下地クレン清掃 下地処理（仮防水材塗布：水性アクリル系仮防水材） 加硫ゴム系シート防水（t=1.2mm 遮熱コート仕上げ） 既設トレン仮撤去及び再取付 14箇所（塗装共）

