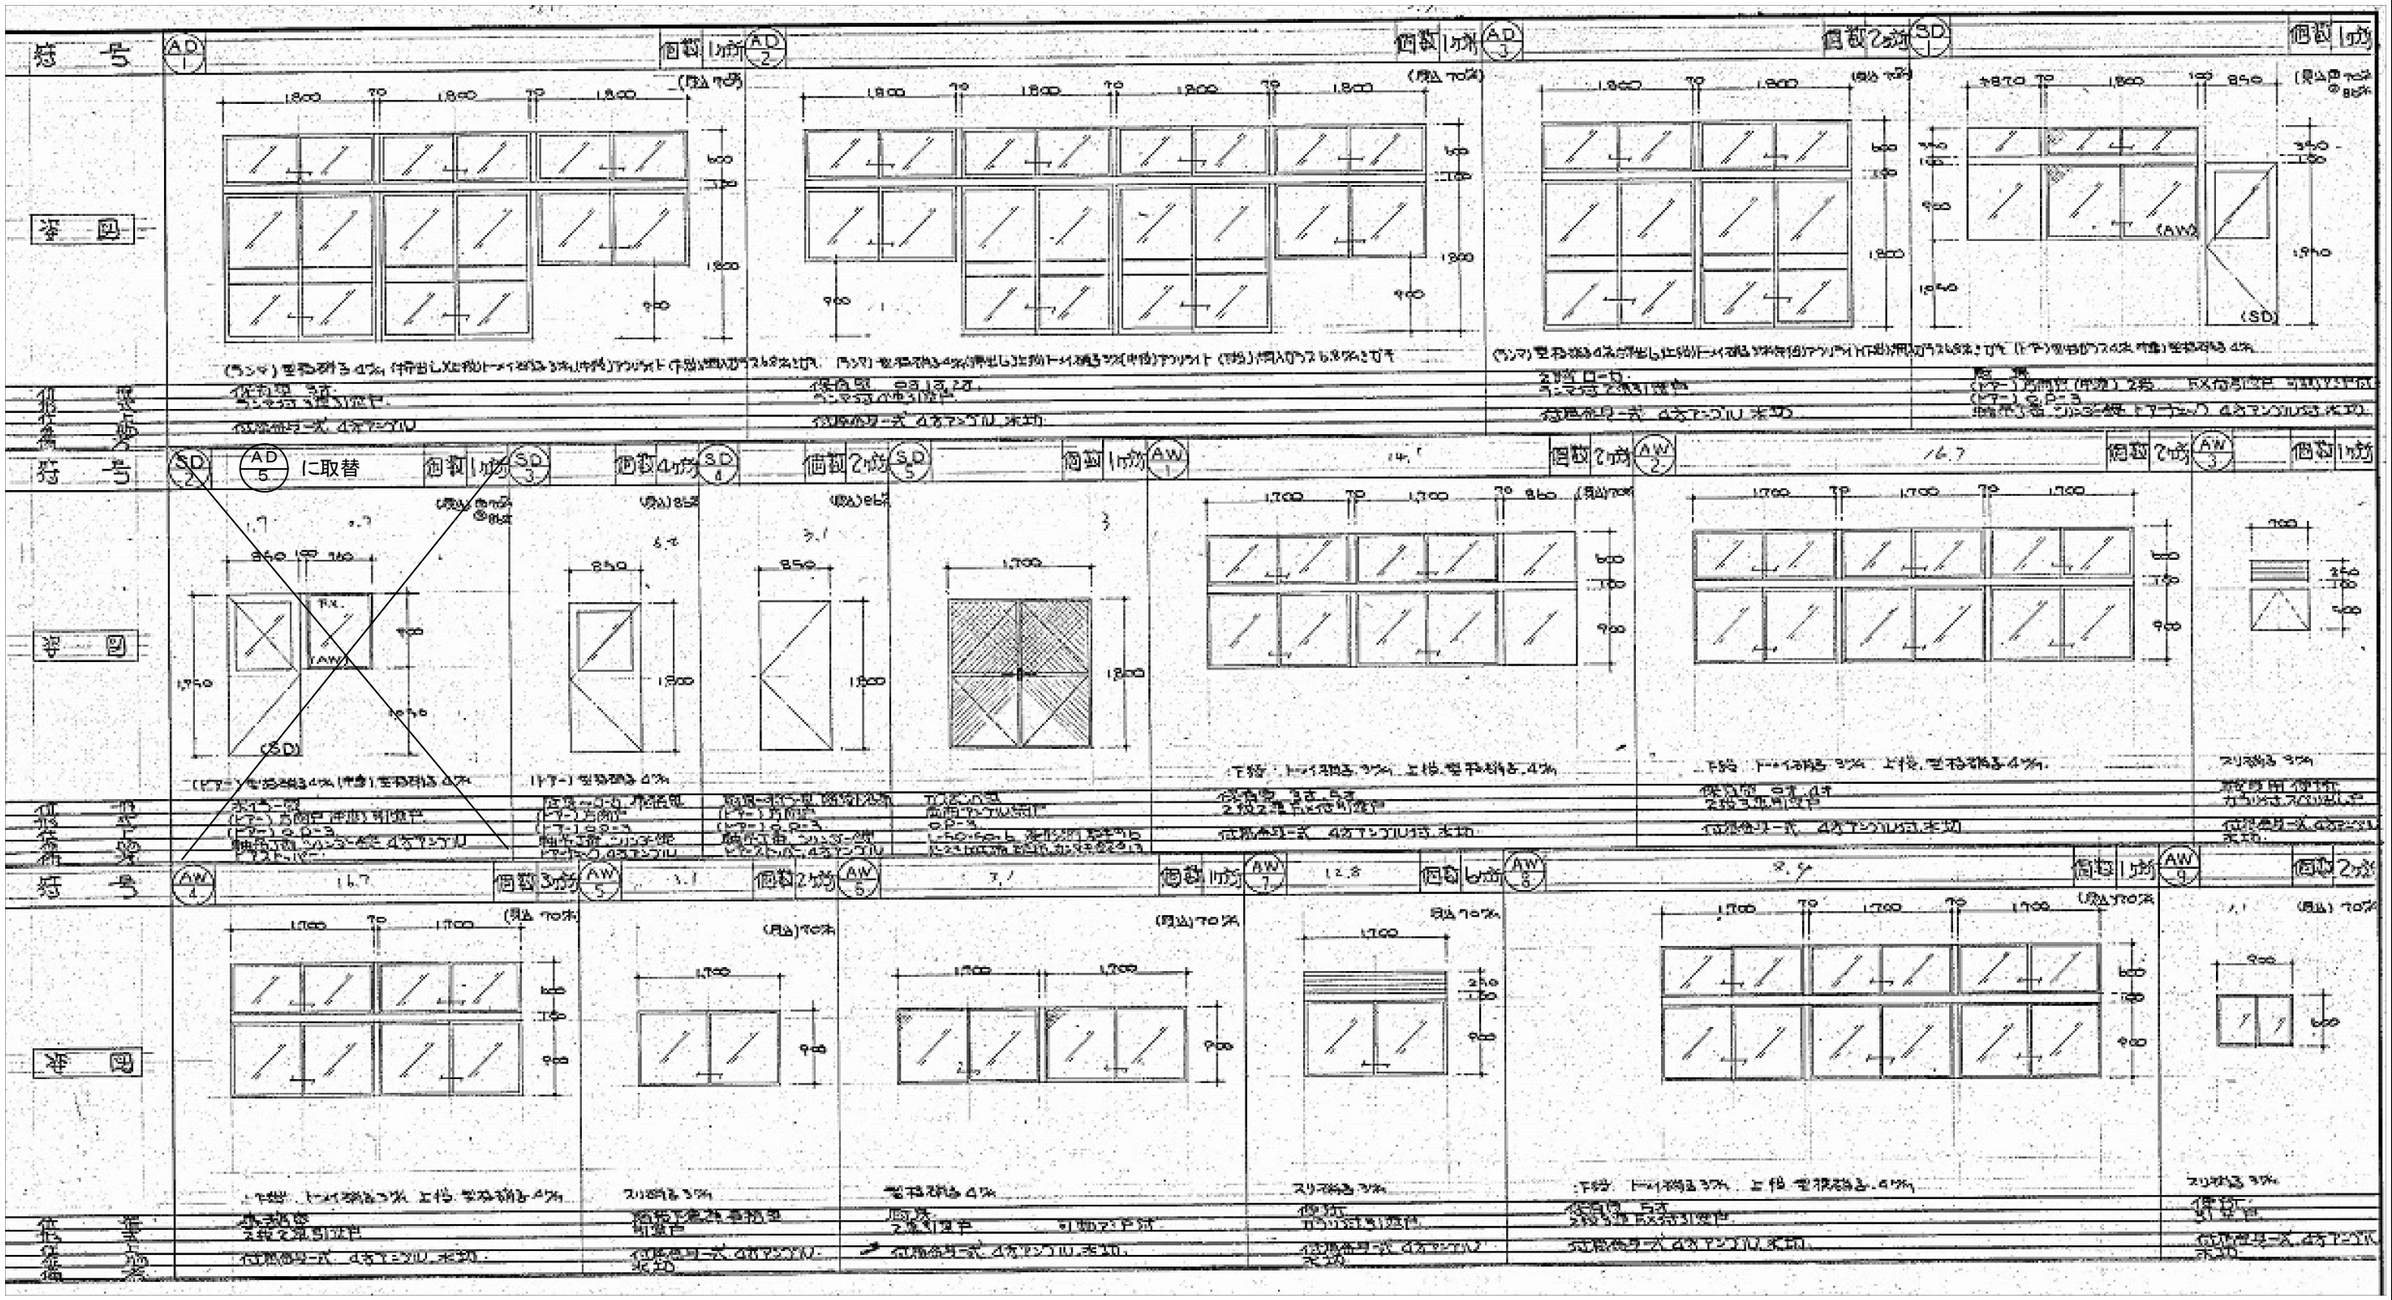


※ 外周建具廻りシーリング ⇒ レベル3

工事名称	旧みたらい保育園解体工事		元図番 19/20
建	図名 建具表-1〈反転〉	縮尺 —	図面番号 A-21
光市役所			号図
			年月日 R08.7

A3版 71%縮小



符号	AD-4	AD-5	AD-6	AW-10	SD-6	WD-12
個数	1ヶ所	1ヶ所	1ヶ所	1ヶ所	1ヶ所	1ヶ所
建具	引違い窓	SD-2を変えている	プレハブ倉庫に有	プレハブ倉庫に有	階段下倉庫に有	プレハブ倉庫に有
仕上	SP	休憩室	プレハブ倉庫	プレハブ倉庫	階段下倉庫	プレハブ倉庫
金物	ステンレス	アルミ	アルミ	アルミ	スチール L-50×50×6（ひし形金網）	木製フラッシュ戸(t30)
備考	ガラス：型3	ガラス：型3	ガラス：型4	ガラス：型4		

※ 外周建具廻りシーリング　⇒ レベル3

工事名称	旧みたらい保育園解体工事		元図番 20/20
建	図名 建具表-2〈反転〉	縮尺 —	図面番号 A-22
光市役所			号図
			年月日 R08.7

A3版　71%縮小

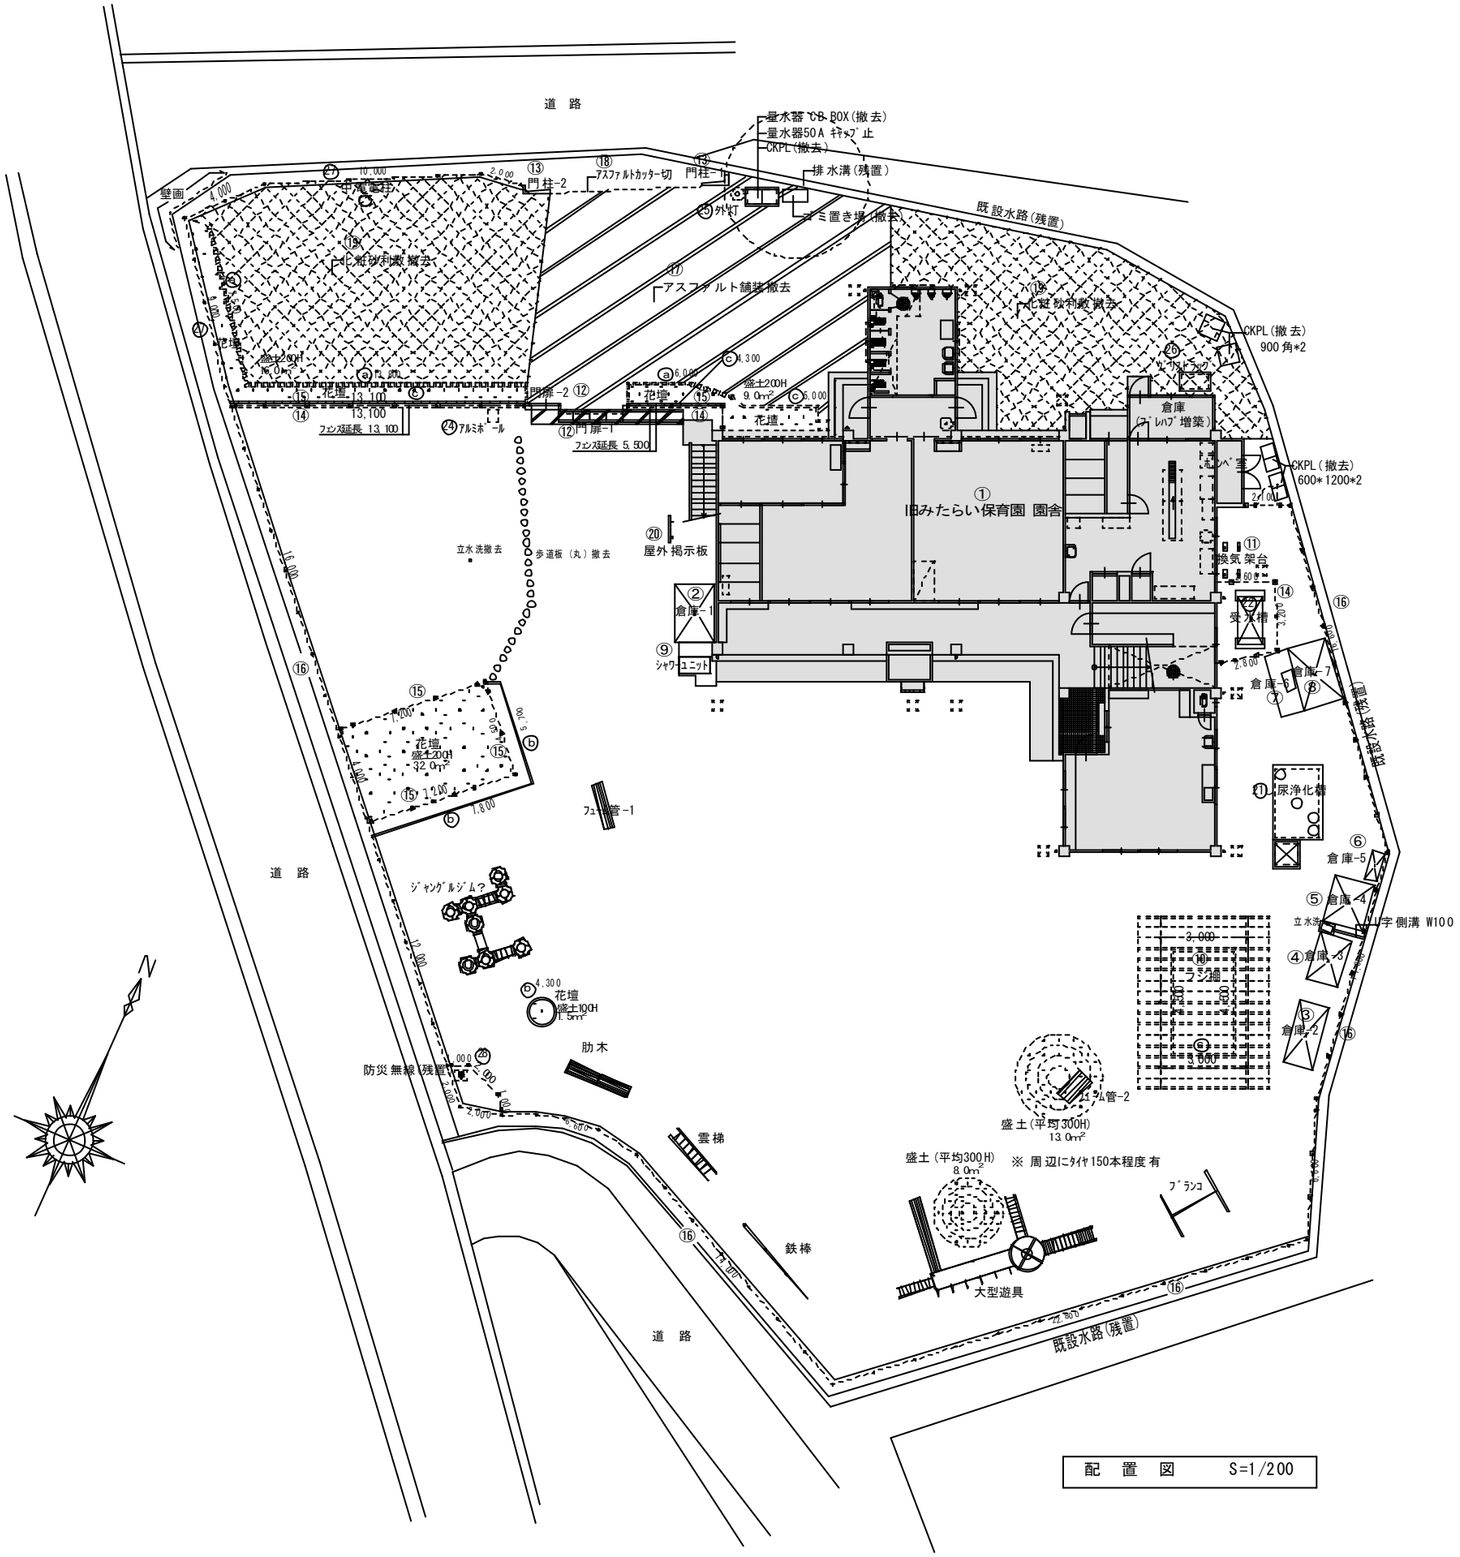

配 置 図 S=1/200

解体リスト （全て撤去、処分）

符号	名称	摘要	数量
①	旧みたらい保育園 園舎	RC造２階 576.60 ㎡	1 棟
②	倉庫-1	S 造１階 4.86 ㎡	1 棟
③	倉庫-2	S 造１階 4.20 ㎡	1 棟
④	倉庫-3	S 造１階 3.30 ㎡	1 棟
⑤	倉庫-4	S 造１階 4.07 ㎡	1 棟
⑥	倉庫-5	S 造１階 0.74 ㎡	1 棟
⑦	倉庫-6	S 造１階 0.41 ㎡	1 棟
⑧	倉庫-7	S 造１階 5.22 ㎡	1 棟
⑨	シャワーユニット	S 造１階 1.16 ㎡	1 棟
⑩	フジ棚	S 造１階 24.00 ㎡	1 棟
⑪	換気架台	S 造1層築造面積 0.81㎡	1 棟
⑫	門扉-1、-2	S 造 別図	1 式
⑬	門柱-1、-2	RC造 別図	1 式
⑭	ｽﾁｰﾙﾌｪﾝｽ H=1500 (基礎6)	13.1+5.5+2.6+3.2+2.8	27.2 m
⑮	ｽﾁｰﾙﾌｪﾝｽ H=1000 (基礎26)	13.1+5.5+7.2+4.5+7.2	37.5 m
⑯	ｽﾁｰﾙﾌｪﾝｽ H=1500 (外周) (擁壁上 はｶｯﾀｰ切)(基礎22)	16.0+4.0+12.0+2.0+6.6+14.0 22.9+6.6+11.8+16.6+2.1	114.5 m
⑰	アスファルト舗装	(AS)	150.0 ㎡
⑱	アスファルトカッター切		7.0 m
⑲	化粧砂利敷撤去		236.0 ㎡
⑳	屋外掲示 板撤去		1 式
㉑	し尿浄化 槽	別図 本体ＲＣ 35人槽	1 基
㉒	受水槽 (FRP) : 基礎共	別図	1 基
㉔	ｱﾙﾐﾎﾞｰﾙ撤去	8.0m: 1本	1 式
㉕	外灯撤去	4.0m: 1本	1 式
㉖	グリストラップ	別図	1 式
㉗	ｽﾁｰﾙﾌｪﾝｽ H=1200 (外周) (擁壁上 はｶｯﾀｰ切)	2.0+10.0+4.0+9.0	25.0 m
㉘	ｽﾁｰﾙﾌｪﾝｽ H=1800 (基礎4)	1.0+2.0+1.0	4.0 m
ⓐ	花壇縁石 (ﾃｽﾄﾋﾟｰｽ)	(81.0kg/m) (0.035m3/m)	27.3 m
ⓑ	花壇縁石 (花壇ﾌﾞﾛｯｸ)	(35.0kg/m) (0.012m3/m)	17.8 m
ⓒ	花壇縁石 (CBt100 1段積)	(26.0kg/m) (0.02m3/m)	21.4 m
	植栽撤去	別図	1 式
	遊具その他	別図	1 式
	花壇盛土 撤去	盛土量 ≒ 18.0 m3	1 式
	ﾌｪｰﾑ管撤 去	~~φ700*L1500*t8 (0.21m3·559kg)~~ ~~φ450*L2200*t8 (0.13m3·340kg)~~	1 式
	タイヤ撤 去	16インチ(8kg/個、0.024m3/個)	150 本
	歩道板 (丸)	300φ *60	25 個
	CKPL-4.5撤去		1 式
	屋外排水 桝撤去	別図	1 式
	U字側溝 W100	1.5*1 = 1.5	5.6 m
	擁壁北西 角ﾍﾟｲﾝﾄ壁画除去	別図	1 式
	量水器ボ ックス	CBt104段積 600*1400*700	1 式
花壇盛土量 = 16.0*0.2+9.0*0.2+32.0*0.2+1.5*0.1+13.0*0.3+8.0*0.3 ≒ 18.0 m3			

凡 例


- ： アスファルト舗装
- ： 化粧砂利敷き
- ： コンクリート土間
- ： 土

工事名称 旧みたらい保育園解体工事		元図番 —
建	図名 外構撤去 配置図 縮尺 1/200	図面番号 A-23
光 市 役 所		号図
		年 月 日 R08.7


A3版 71%縮小

倉庫-1 （参考図） （S造１階） （重量≒310kg）


床面積＝4.86㎡

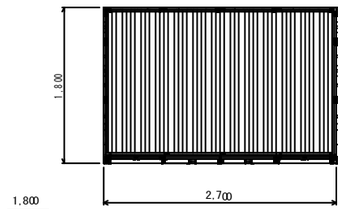


平 面 図 S＝1：50

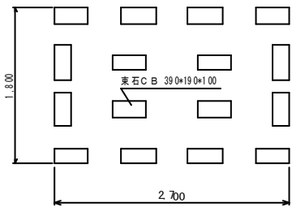

基礎伏図 S＝1：50

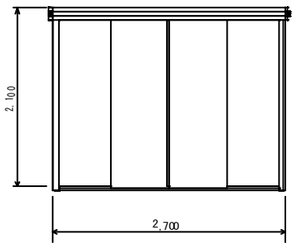


正 面 図 S＝1：50

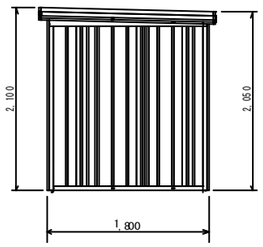


側 面 図 S＝1：50

倉庫-2 （参考図） （S造１階） （重量≒280kg）

床面積＝4.20㎡

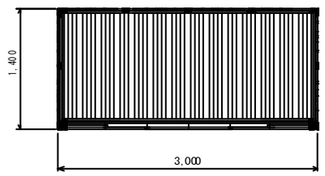


平 面 図 S＝1：50

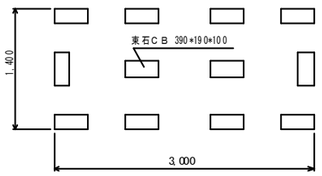


基礎伏図 S＝1：50



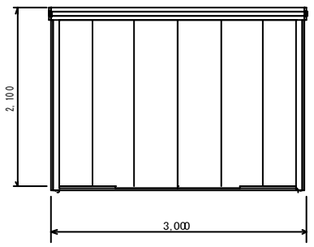


正 面 図 S＝1：50

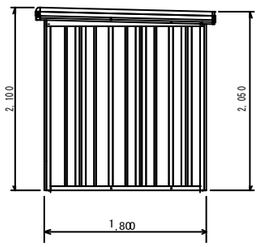


側 面 図 S＝1：50

倉庫-3 （参考図） （S造１階） （重量≒230kg）


床面積＝3.30㎡

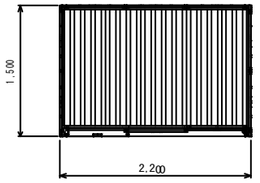


平 面 図 S＝1：50

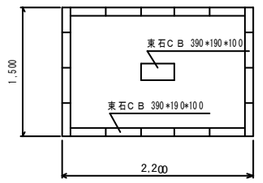


基礎伏図 S＝1：50

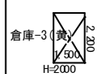

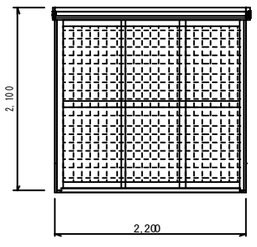


正 面 図 S＝1：50

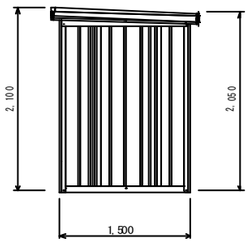


側 面 図 S＝1：50

倉庫-4 （参考図） （S造１階） （重量≒307kg）


床面積＝4.07㎡

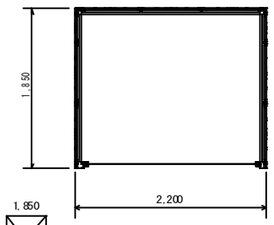


平 面 図 S＝1：50

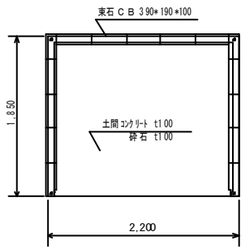

基礎伏図 S＝1：50

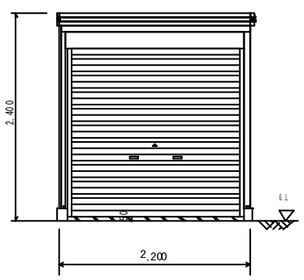


正 面 図 S＝1：50

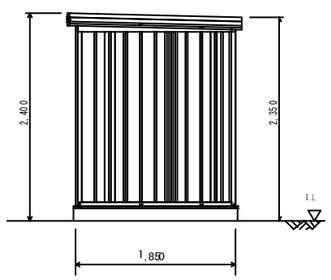


側 面 図 S＝1：50

倉庫-5（据置）（参考図） （S造１階） （倉庫-5：重量≒45kg）



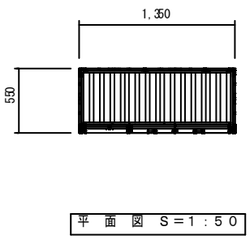


平 面 図 S＝1：50

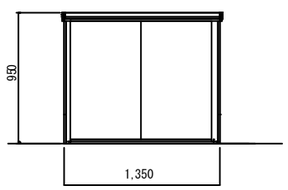


正 面 図 S＝1：50

倉庫-6（据置）（参考図） （S造１階） （倉庫-6：重量≒39kg）



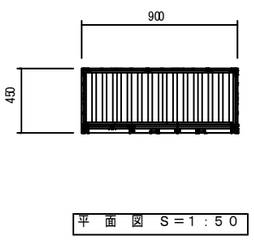


平 面 図 S＝1：50

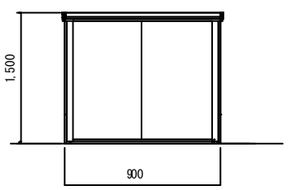


正 面 図 S＝1：50

倉庫-7 （参考図） （S造１階） （重量≒330kg）


床面積＝5.22㎡

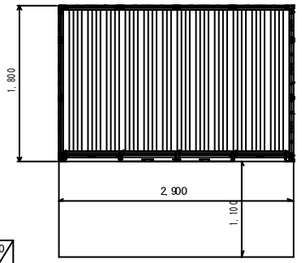


平 面 図 S＝1：50

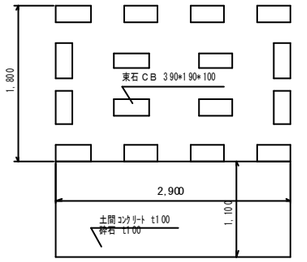


基礎伏図 S＝1：50

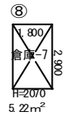

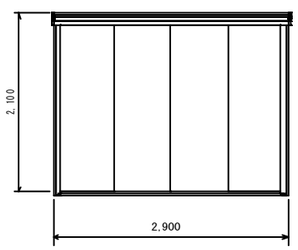

正 面 図 S＝1：50

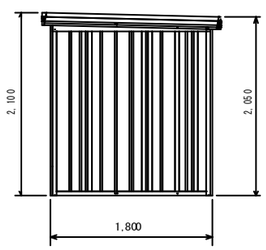


側 面 図 S＝1：50

工事名称	旧みたらい保育園解体工事		設計番号
建	図名 外構工作物撤去図-1	縮尺 1：50	図面番号 A-24
	光 市 役 所		号図
			年 月 日 R08.7


A3版 71%縮小

藤　棚　（S造 1階）　築造面積= 24.00 ㎡　（重量 ≒ 890.0kg）

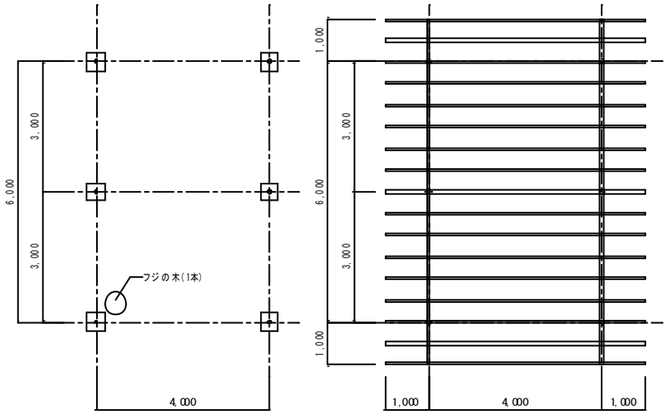


平面図 1：100

伏　図 1：100

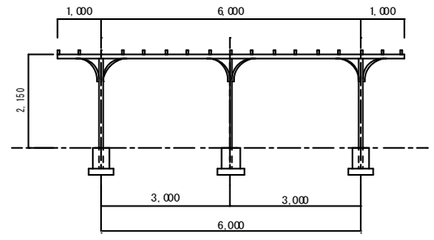

断面図 1：100

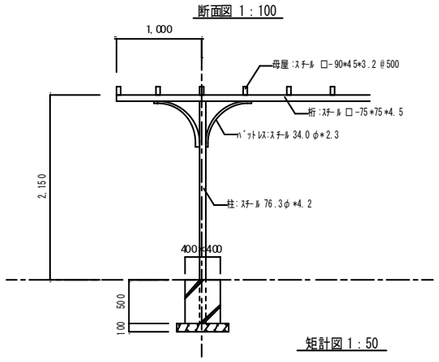

矩計図 1：50







擁壁北西角ﾍﾟｲﾝﾄ壁画除去　（除去面積 ≒ 11.0 ㎡）




アスファルト舗装

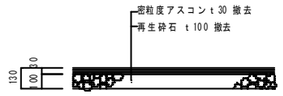


化粧砂利敷

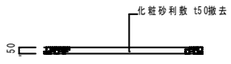

量水器ボックス

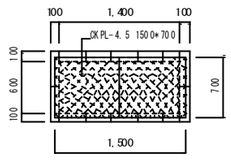


平面図 1：50

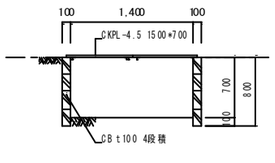


断面図 1：50

U字溝

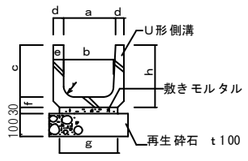



呼び名	a	b	c	d	e	f	g	r	l	h
U-100	100	90	100	30	35	30	105	20	1000	130
U-180	180	170	180	35	40	40	190	50	600	220
U-300	300	260	300	50	60	60	300	50	600	360

屋外掲示板撤去　（参考図）　（重量 ≒ 35.0kg）

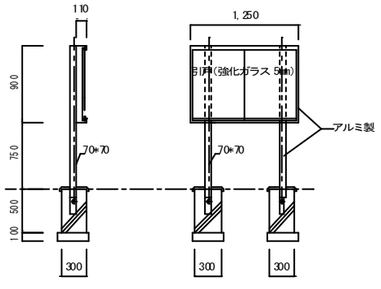


フェンス詳細図　（参考図）

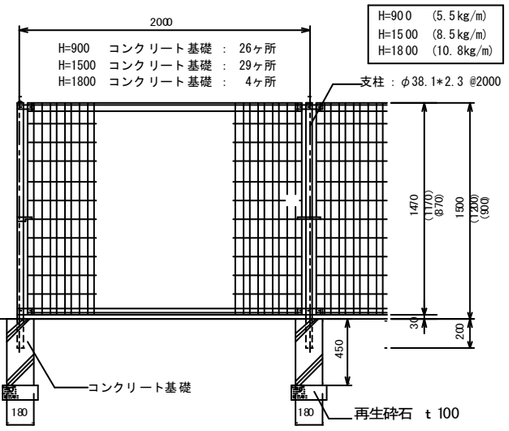

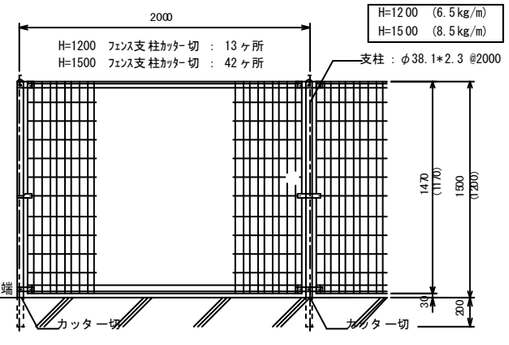


ⓐ 花壇縁石　テストピース（150φx300）　（延長 27.3 m）

（m当り 0.035 m3/m）
（m当り 81.0 kg/m）

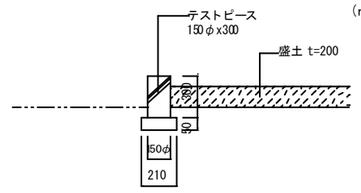


ⓑ 花壇縁石　花壇ﾌﾞﾛｯｸ　（延長 17.8 m）

（m当り 0.012 m3/m）
（m当り 16.0 kg/m）

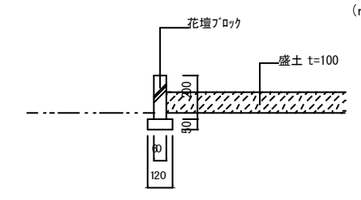

ⓒ 花壇縁石　ＣＢt100 1段積　（延長 21.4 m）


（m当り 0.02 m3/m）
（m当り 26.0 kg/m）

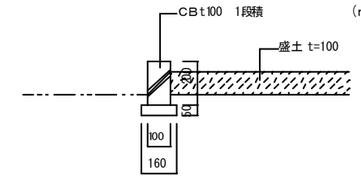


工事名称	旧みたらい保育園解体工事		設計番号
建	図名 外構工作物撤去図-2	縮尺 1：50	図面番号 A-25
光　市　役　所			号図
			年 月 日 R08.7


A3版　71%縮小

ジャングルジム （重量≒260kg）

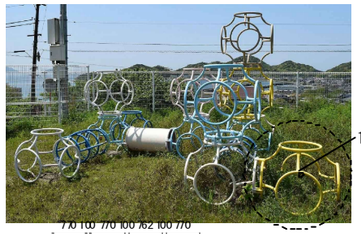


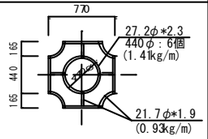

1ブロック×13個

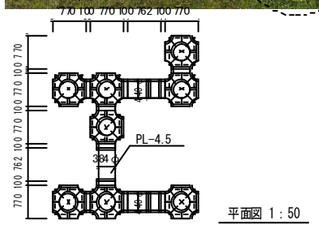


平面図 1：50

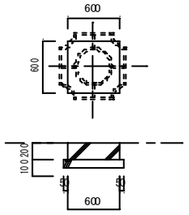

（基礎*8ヶ所）


肋木 （重量≒134kg）

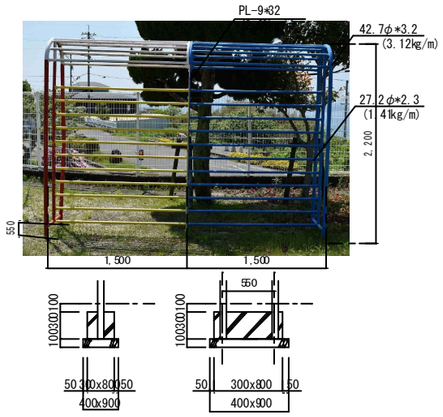

（基礎*3ヶ所）

雲梯 （重量≒71kg）




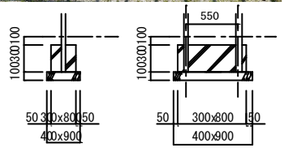

（基礎*2ヶ所）

鉄棒 （重量≒56kg）




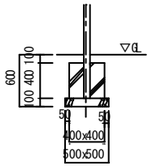

（基礎*4ヶ所）

ブランコ （重量≒74kg）



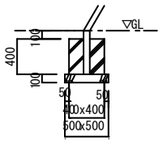

（基礎*4ヶ所）

ヒューム管　450φ （重量≒340kg）



L ＝ 2.2 m　　t＝ 38

L ＝ 2.43 m → 379 kg

2.2/2.43*379＝343.1 → ≒340 kg

ヒューム管　700φ （重量≒555kg）




L ＝ 1.5 m　　t＝ 58

L ＝ 2.43 m → 899 kg

1.5/2.43*899＝554.9 → ≒555kg

花壇



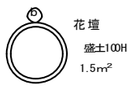


大型遊具











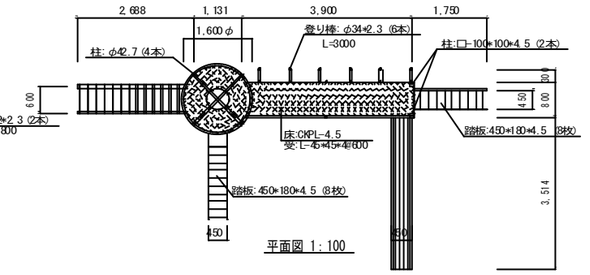

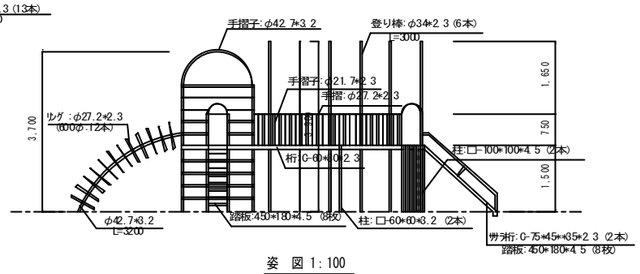

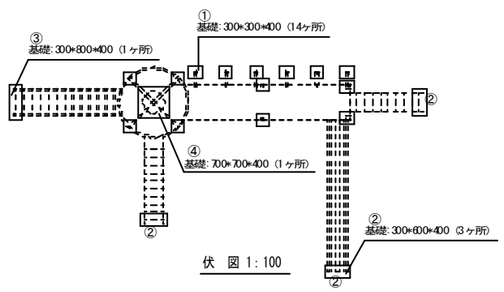


工事名称	旧みたらい保育園解体工事		設計番号
建	図名 外構工作物撤去図-3	縮尺 1：50	図面番号 A-26
	光　市　役　所		号図
			年 月 日 R08.7

A3版　71%縮小

（SDAT）

アルミポール （参考図）（重量≒33kg）


1基

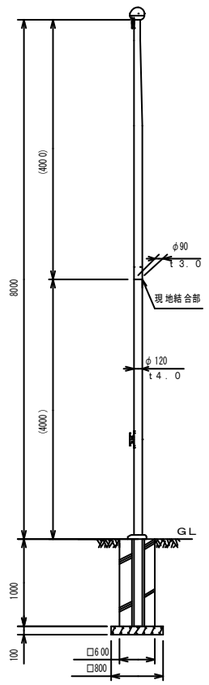


ポール姿図
S＝1：50

倉庫 （ﾌﾟﾚﾊﾌﾞ増築）

床面積＝建築面積 ≒ 8.0 ㎡

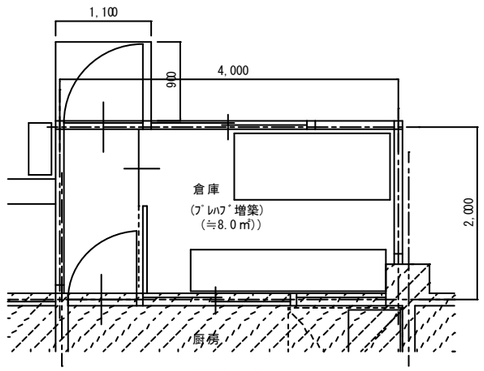

平面図 1：50

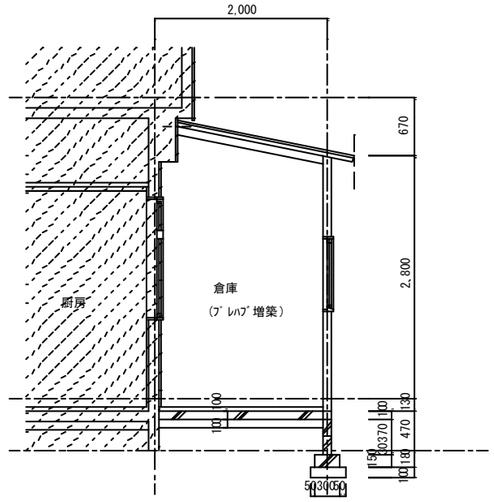


矩 計 図
S＝1：50


建物概要	規 模	階 数	平家建
		建築面積 床面積	4.00×2.00＝ 8.00 8.0 ㎡
構造概要	基礎型式	CB基礎	
	軸 組	軽量鉄骨ブレース構造 （外ブレース）	
		床	土間コンクリート t＝100
			砕石 t＝100
外部仕上	屋 根	屋根：カラー鉄板瓦棒葺 t=0.3	
		下地合板パネル t=45 （内部仕上天井仕上）	
	外 壁	カラー鉄板瓦棒葺 t=0.3	
		下地合板パネル t=45 （内部間壁仕上）	
建 具	ｱﾙﾐ引違い窓	型 t=4 1700×800	
	ｱﾙﾐ引開き戸	型 t=4 850×1800 （腰ﾊﾟﾈﾙ）	

換気架台

1層築造面積 ≒ 0.81 ㎡

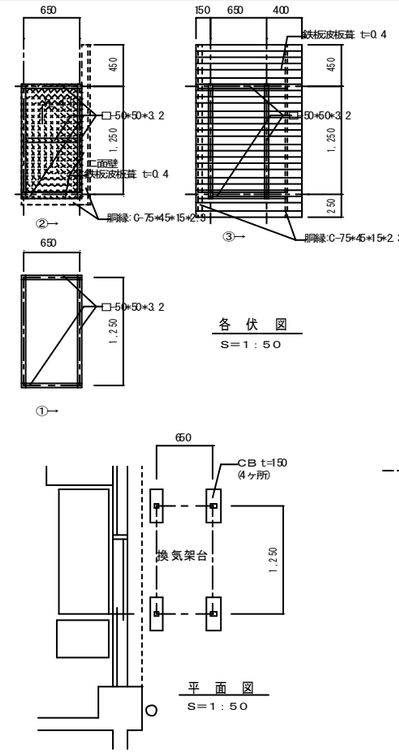


各 伏 図
S＝1：50

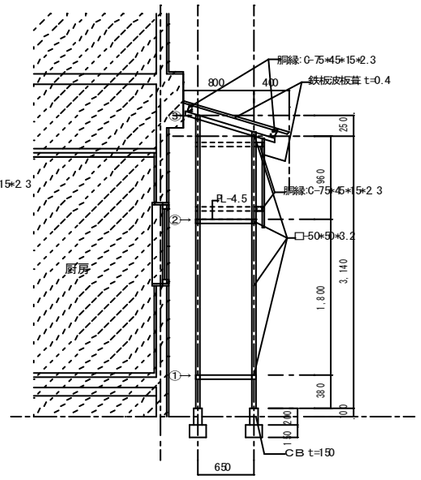

矩 計 図
S＝1：50


外灯 （重量≒58kg）

1基

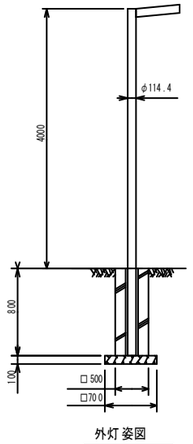


外灯姿図
S＝1：50

受水槽

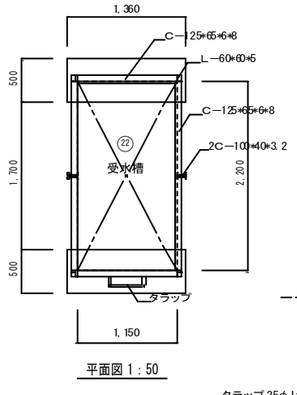


平面図 1：50

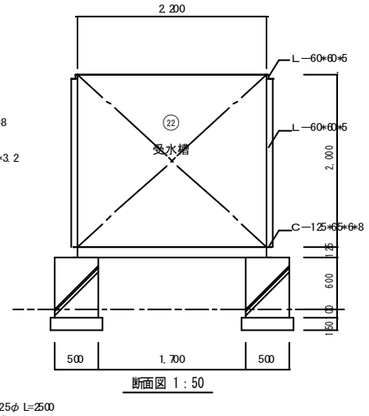


断面図 1：50



門扉

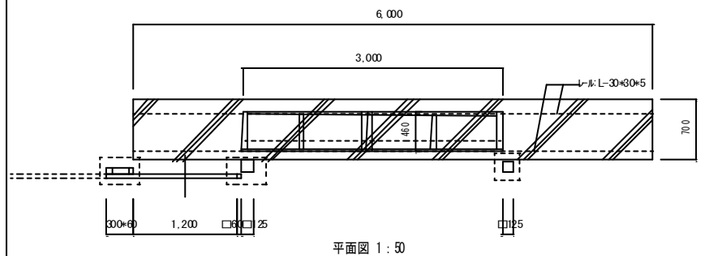


平面図 1：50

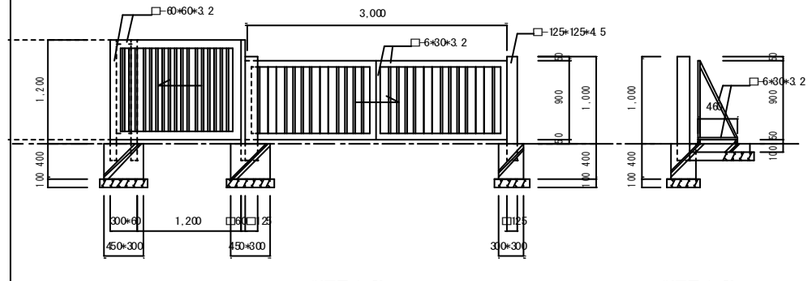


断面図 1：50　　断面図 1：50

門柱

門柱-1

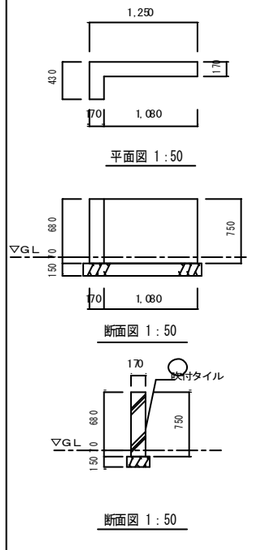

門柱-2

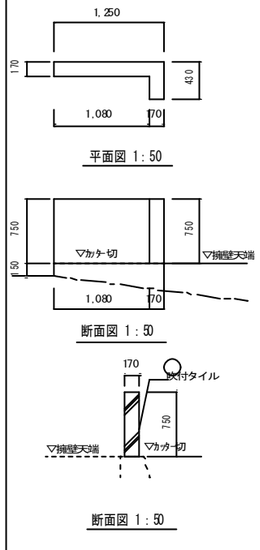


特記事項

◯ 印はアスベスト含有建材として処理すること。 ⇒ レベル3

工事名称	旧みたらい保育園解体工事		設計番号
建	図名 外構工作物撤去図-4	縮尺 1：50	図面番号 A-27
光 市 役 所			号図
			年 月 日 R08.7

A3版 71%縮小

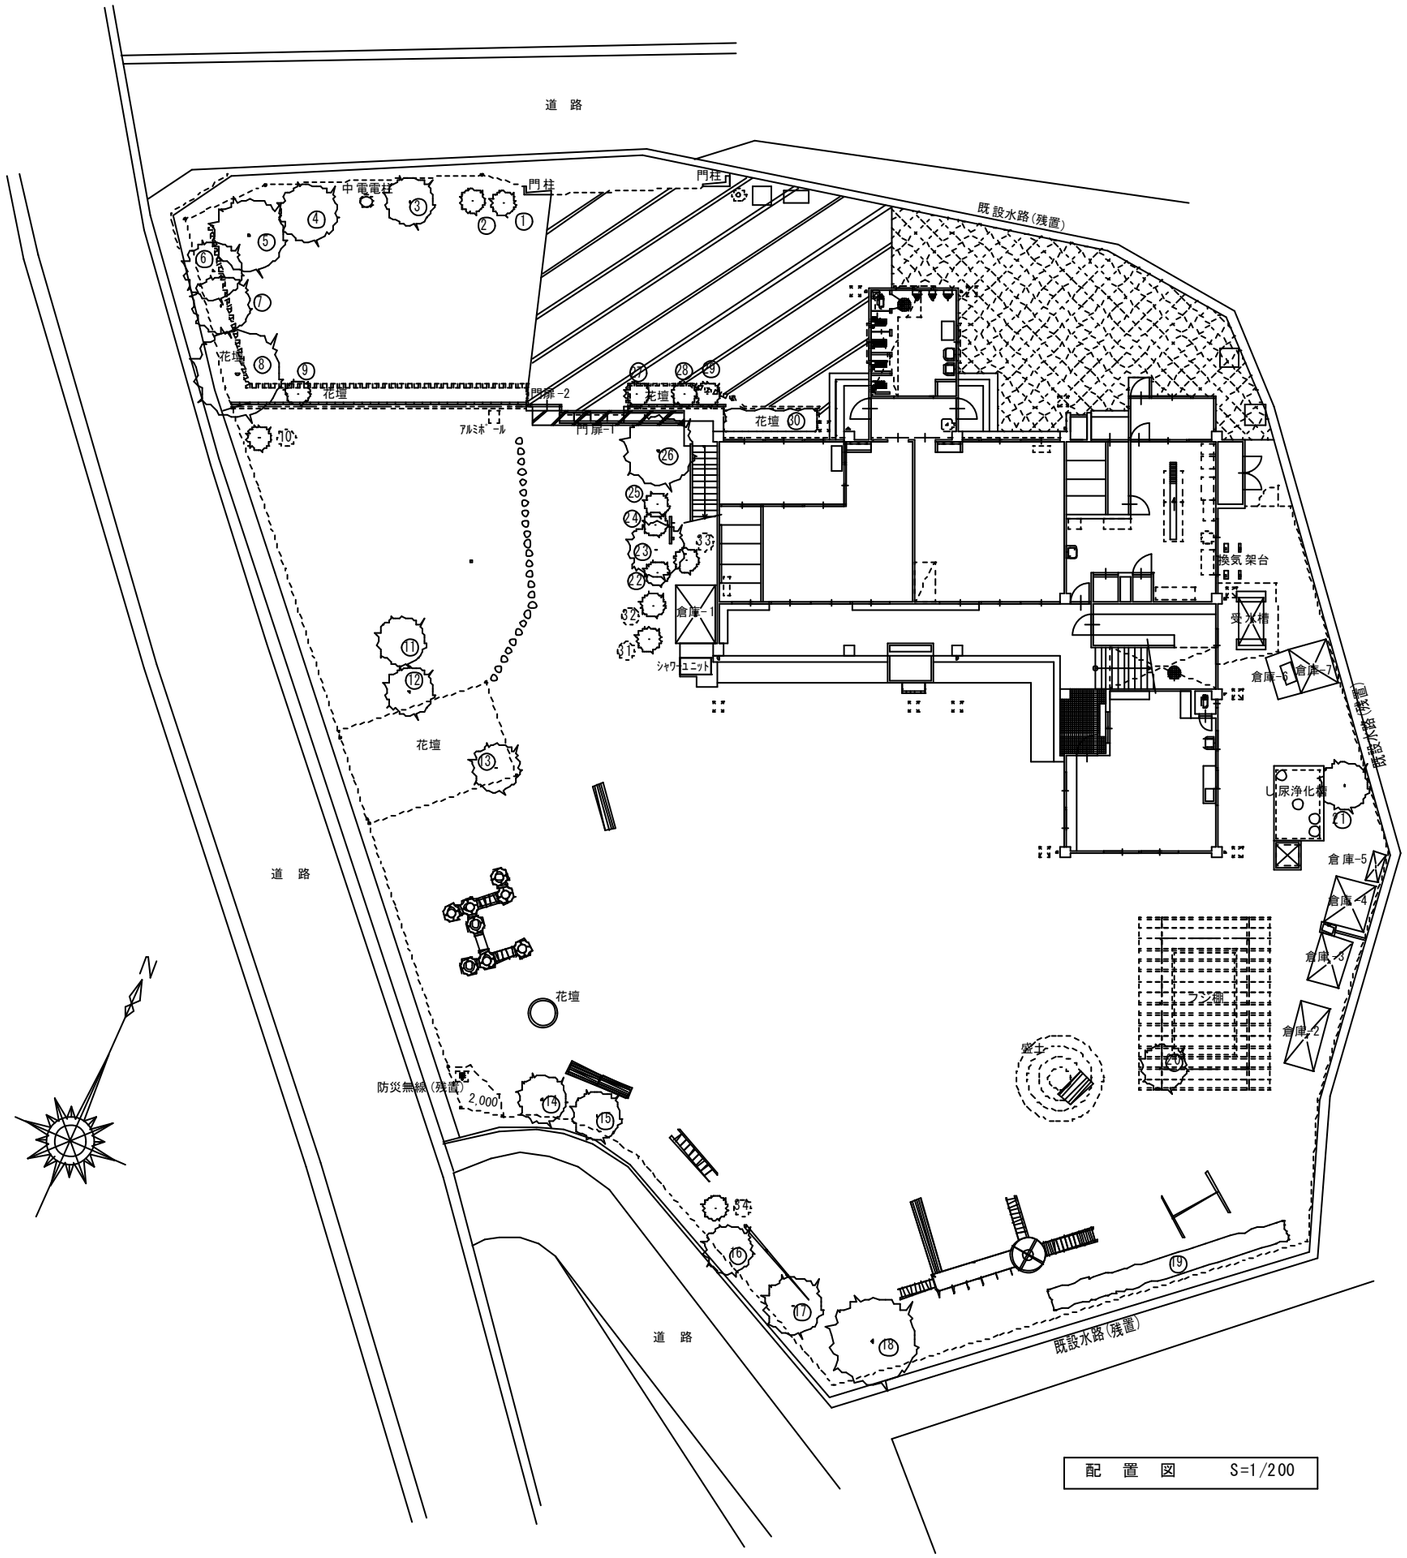

配　置　図　　S=1/200

樹木撤去リスト


符号	樹高(m)	枝振(m)	幹周(m)	数量	樹種
①	0.50	1.00	1.10	1	ﾂﾂｼﾞ
②	0.50	1.00	1.10	1	ﾂﾂｼﾞ
③	3.00	2.50	0.60	1	ｻｸﾗ
④	4.50	3.00	0.60	1	ｻｸﾗ
⑤	5.50	4.00	0.75	1	ｻｸﾗ
⑥	3.00	3.00	0.45	1	ｻｸﾗ
⑦	4.50	3.00	0.75	1	ｻｸﾗ
⑧	5.50	6.00	1.50	1	ｻｸﾗ
⑨	2.00	1.00	0.20	1	ｻｸﾗ
⑩	－	－	0.75	1	切株(抜根のみ)
⑪	3.50	3.50	0.45	1	不明
⑫	2.50	3.50	0.40	1	不明
⑬	3.50	3.00	0.40	1	不明
⑭	3.50	2.00	0.30	1	ﾂﾊﾞｷ
⑮	3.50	2.50	0.45	1	ｶｲﾂﾞｶ
⑯	2.00	2.00	0.25	1	ﾂﾊﾞｷ
⑰	2.50	2.50	0.30	1	ﾂﾊﾞｷ
⑱	5.50	5.00	1.00	1	不明
⑲	1.70	1.00	0.10	13	ｱﾍﾞﾘｱ
⑳	2.50	藤棚全体	1.70	1	ﾌｼﾞ
㉑	2.00	3.00	0.20	1	ｷﾝｶﾝ
㉒	2.00	1.00	0.30	1	ﾏｷ
㉓	5.50	4.00	0.60	1	不明
㉔	3.50	2.00	0.25	1	不明
㉕	2.50	1.00	0.20	1	ﾂﾊﾞｷ
㉖	5.00	2.50	0.45	1	不明
㉗	－	－	0.60	1	切株(抜根のみ)
㉘	1.50	1.00	0.10	1	不明
㉙	1.30	0.60	0.10	1	不明
㉚	1.00	2.50	0.45	1	ﾂﾂｼﾞ
㉛	－	－	0.75	1	切株(抜根のみ)
㉜	－	－	0.30	1	切株(抜根のみ)
㉝	－	－	0.30	1	切株(抜根のみ)
㉞	－	－	0.90	1	切株(抜根のみ)

凡 例

ﾀｲﾔ(大)　･･･　1500φ*500　　(2個)
ﾀｲﾔ(中)　･･･　900φ*250　　(34個)
ﾀｲﾔ(小)　･･･　700φ*150　　(48個)

工事名称	旧みたらい保育園解体工事		元図番
建	図名 植栽撤去図	縮尺 1/200	図面番号 A-28
	光　市　役　所		号図
			年 月 日 R08.7

A3版　71%縮小

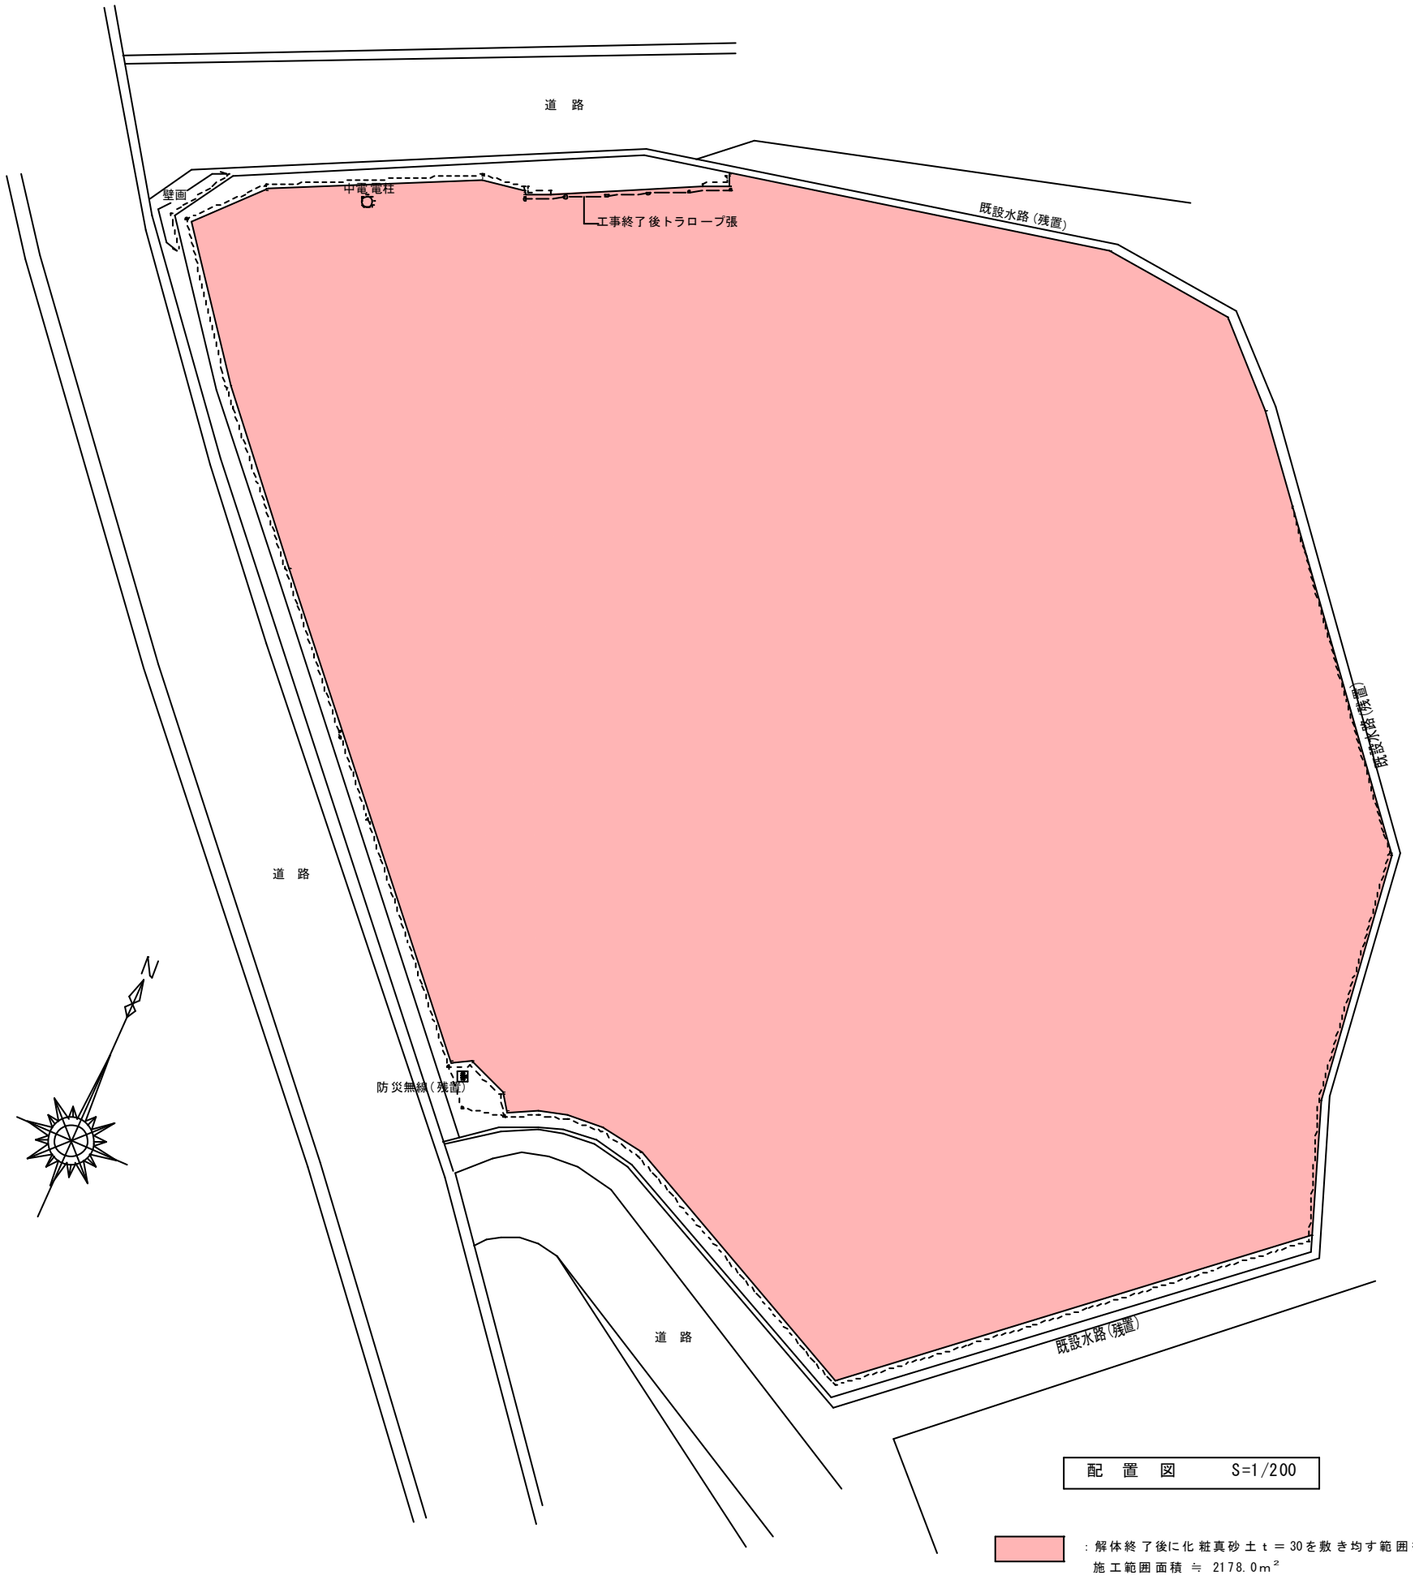


配　置　図　　S=1/200

：解体終了後に化粧真砂土ｔ＝30を敷き均す範囲を示す。
施工範囲面積 ≒ 2178.0㎡

工事名称	旧みたらい保育園解体工事		設計番号
建	図名 解体終了後配置図	縮尺 1/200	図面番号 A-29
	光　市　役　所		号図
			年 月 日 R08.7

A3版　71%縮小

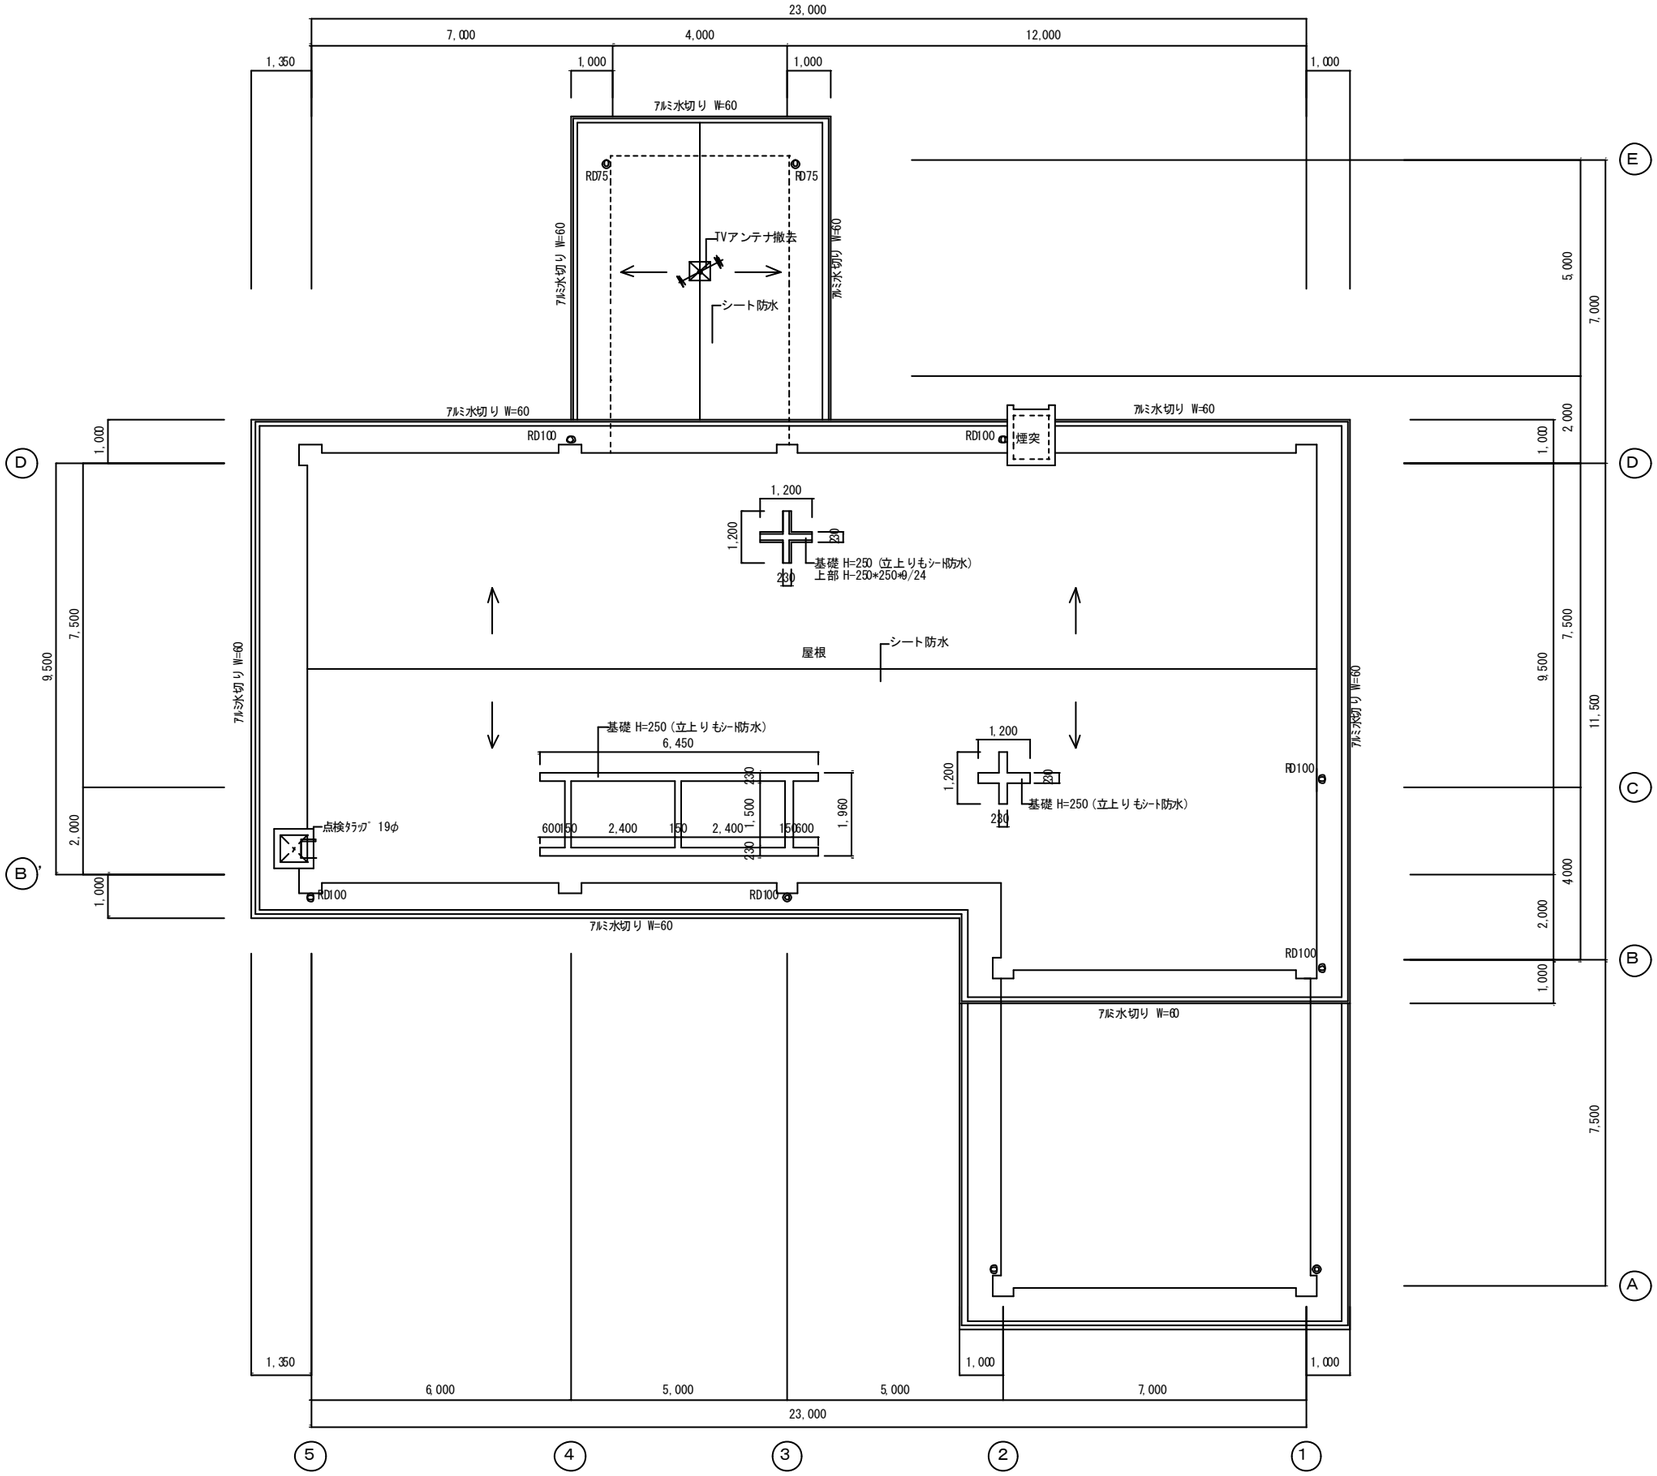

工事名称 旧みたらい保育園解体工事		元図番 —
建	図名 屋根伏図〈現況〉 縮尺 1/100	図面番号 A-30
光 市 役 所		号図
		年 月 日 R08.7

A3版 71%縮小