光市立室積保育園新築工事衛生設備仕様書

工事場所　光市室積
工事期限　自昭和46年　月　日
　　至昭和　年　月　日

衛生設備	1. 衛生器具設備	1	式	
	2. 給水設備	1	〃	
	3. 排水通気設備	1	〃	
	4. 給湯設備	1	〃	
	5. ガス設備	1	〃	
	6. 厨房器具設備	1	〃	
	7. 換気設備	1	〃	
	8. 屋外排水設備	1	〃	
	9. 浄化槽設備	1	〃	
暖房設備	1. 温水暖房設備	1	式	

工事概要	1. 衛生器具設備	別紙図面表仕器は白色衛生陶器を取付るものとし コンクリート壁取付には AYブラケットを使用し堅固に取付ること 尚使用取付高さは特に指定なき場合は監督係員と充分打合せの上取付ること
	2. 給水設備	光市水道条例に従い行うものとし市水道本管より敷地内に引込一旦受水槽に貯水し揚水ポンプにて屋上水槽へ揚水しそより 天きり水栓定配管とし各衛生器具厨房 足洗場 等へ給水する
	3. 排水通気設備	便所 洗面所 足洗場 厨房器具の排水は天き系統別に取纏め屋外に排水する 厨房排水には別紙詳細図グリーストラップを取付油脂類を屋外排水管に流入することを防止する
	4. 給湯設備	厨房室には貯湯式ガス湯沸器を据付け流し給湯栓及浴槽へ給湯する給湯栓のハンドルは陶器製とする
	5. ガス設備	ガスはプロパンガスとし自動切替装置付とし厨房ガス器具へ夫々ガスを供給するものとし工事施工に当りては液化石油ガス取締規則に依り安全に施行する
	6. 厨房器具設備	別紙図表器具を据付るもので厨房内に取付る 材質は SUS-27 とする
	7. 換気設備	別紙図表の通り厨房内の換気を行う
	8. 屋外排水設備	別紙図面の通り配管を行う必要な所に汚物掃除口(特殊マンホール)及雑排水桝を設ける 雑排水桝には蓋荷重 ISO^{mm} 以上の物を設ける
	9. 浄化槽設備	別紙型式番号より浄化槽を図示位置に設置する
暖房設備		暖房は強制循環式温水暖房に温水ボイラーは A重油焚全自動貫流缶とし室内湯温は 65℃～70℃ にバーナーを ON-OF と行い休サーモスタットを設定する 1,2石保育室 ホール 教職員 放送器のサーベースボードヒーターとし他はファンコンベクターを使用する 巾ロッカー下に設置するファンコンベクターは上部前面化粧とし保育室 廊下は 幅狭上吹とする 塗装仕上色は現場監督員の指定するメラミン焼付仕上とする
工事施工	承認図	機器類及工場製作品は予め承認図を提出し監督係員の承認を受け納入すること
	施工図	建築工事及電気工事との取合せの為め現場施工図(1/20～1/30)を調製監督係員と充分打合せの上施工する
	竣工図及工程写真	工事竣成時には必ず竣工図3部を提出すること 工程写真は現場監督員の指示に依り撮影しアルバムとして3部提出する

	配管	山口県建築課、光市上地方建設局技術設備標準仕様書に準じ入念に施工する
	保温防露	給湯水槽、煙突(屋内)岩綿保温板 50^{mm} 外装鉄板張 30㎡ 温水管　給湯保温筒　床下天井内ビニート巻　屋内露出梁際及塗装仕上 管径　65～40　25^{mm}　屋外露出部亜鉛引鉄板巻 32～20　20^{mm}　塗装仕上 給水管　防露　ファスナー止モスウール針金巻鉄線巻塗装仕上　屋外露出亜鉛引鉄板巻塗装仕上 天井床下　ファスナー止モスウール針金ビニート巻 管径　50～40　20^{mm} 32～20　15^{mm} 排水管　管径　100～40　15^{mm} 各種制水弁は地中及コンクリート埋設個所は鉄ヨアスファルトジュート巻防蝕とする

主要設備材は下記メーカーより選定うこと

設備名	製造所
衛生陶器	東陶　伊奈
水栓及雨水金具	〃　〃
鋳鉄管及鋼管	日本鋼管 住友金属 川口鋳鉄 新日鉄鋳鉄
屋上設備	日立金属 理研ピストリング 日本鋼管
弁類	東洋、文和、三吉、世伏
硬質塩化ビニル管	文保商、積水、三菱樹脂
金属管	〃　〃　〃
屋上水槽	東陶、三菱樹脂、日本コンポジット
放熱器	昭和鉄工、前田鉄工 新見工業
温水ボイラー	○昭和鉄工、ロケットボイラー　　、日立 東芝 ダイキン
放熱器弁	フジマル 赤山 東洋
オイルギヤーポンプ	大東
揚水ポンプ	日立、エバラ、桜泉
浄化槽	エバラ式、荏原 日本ダーカ
理水金具	小島 鉄鋼所 向和精工
貫流式湯沸器	サンポバイエリ、コンカース、パロマ、ターダー
厨房設備	富士厨房、林原鋼理器、日本調理器
ガスコック、調整器	富士合金、伊奈、文秋
ガスメーター	金門、天竺

工事名	光市立室積保育園新築工事 設計図			No. 消防様式 1 / 12
種別	仕様書			
設計	光市役所建築課 一級建築士登録第 [redacted]			縮尺
部長	課長	係長	製図 写図	昭和 46年 10月 日

工事名称	旧みたらい保育園解体工事		元図番 1/12
建	図名 仕様書	縮尺 —	図面番号 M-01
光	市	役	所
			年 月 日 R08.7

A3版　71%縮小

洗面器	L-230D	4個
化粧鏡	TS-119AS-3	4ヶ
化粧棚	S-3	4"
水石ケンハ	TS-126AS	4・


記号	名称	番号
	大便器	C-375
	〃	C-375A
	〃	C-105
	小便器	U-53
	ロータンク	S-570
	手洗器	L-60
	〃	L-5
	汚物流シ	SK33
	給水管	JIS G3152 3442
	排便管	JIS K 6741
	排水管	〃 〃
	通気管	〃 〃
	掃除口	KC C1A
	水栓	
	床排水トラップ	KT5B, KT5A
	共栓	KSNA
	スリース弁	JISB2013, 2023
	排水桝	コンクリート蓋
	汚水桝	鋳鉄マンホール付.
	排水管	ヒューム管 JISA5303
	シャワー	
	排水桝 (雨水用) C.地	
	洗面器	L-230

胴長水栓	T23BY-13	6ヶ
万能ホーム水栓	T200BY-13	2・
目皿	DB-50	1・
排水共水栓	KSNA-50	1・
目皿	DB-100	1・

和風大便器	C-375AV	1個
ロータンク	S-570	1"
手洗器	L-60N	1"
洗面器	L-230D	1"
化粧鏡	TS-119S-3	1ヶ
化粧棚	S-3	1"
自在水栓	T-31Y-13	1"
掃除口	CVA-100	1"
〃	CVA-50	1"

工事名称	旧みたらい保育園解体工事
元図番	2/12
建	
図名	衛生1階平面図
縮尺	1/100
図面番号	M-02
	光 市 役 所
号図	
年月日	R08.7

A3版 71%縮小

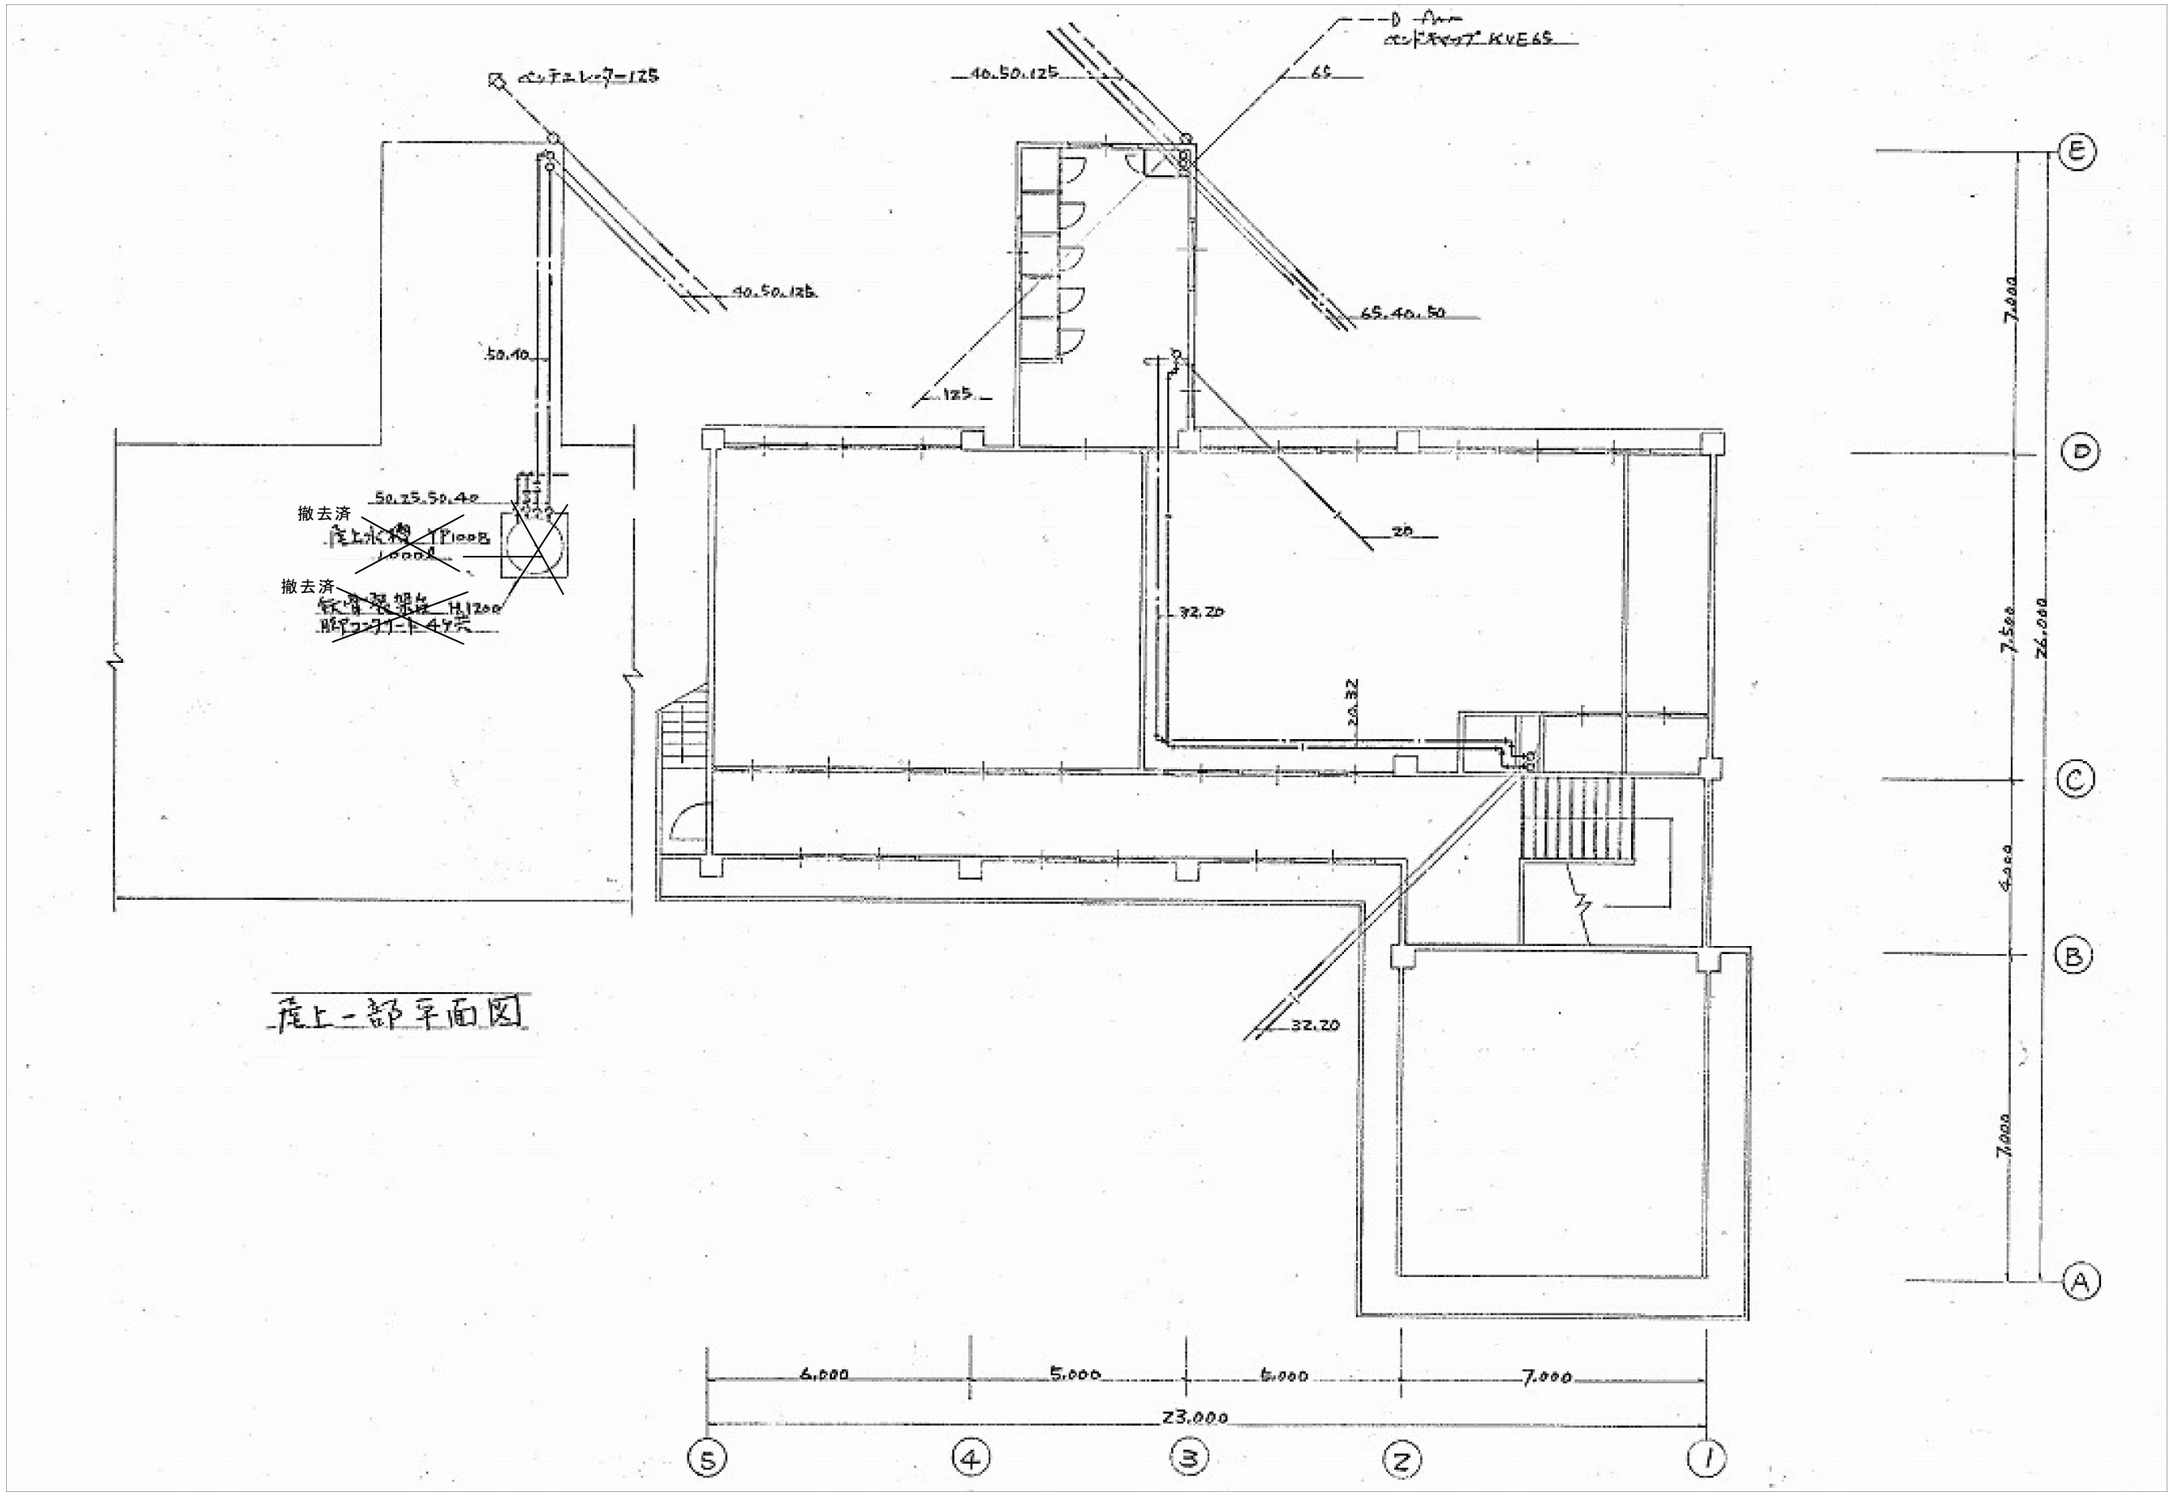


屋上一部平面図

工事名称	旧みたらい保育園解体工事		元図番 3/12
建	図名 衛生２階平面図	縮尺 1/100	図面番号 M-03
光 市 役 所			号図
			年 月 日 R08.7

A3版 71%縮小


大便器	C-375V	1 個
大便器	C-103	4 〃
ロータンク	S-570	5 〃
小便器	U-53	3 〃
床排水トラップ	KT5850	2 〃
排水口	CVA100	2 〃
〃	CVA50	4 〃
汚物流し	SK33	1 個
自在水栓	TK133ARY13	1 〃

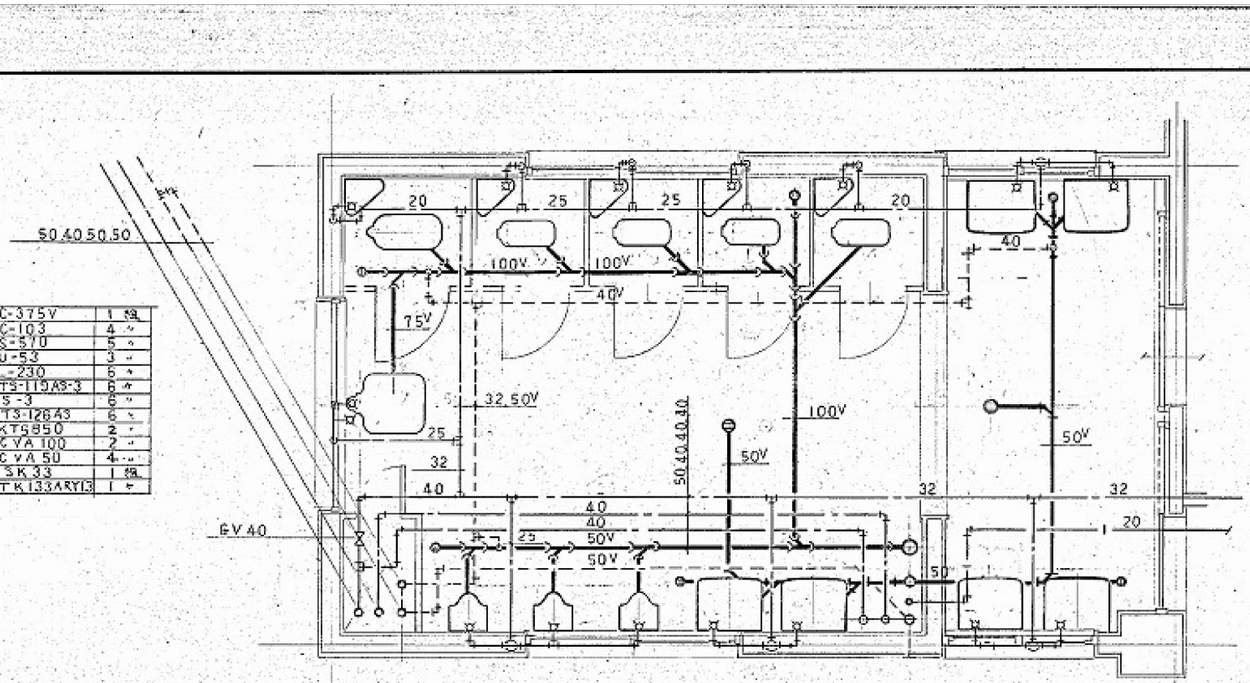

2 階便所詳細図 S=1/30

大便器	C-375V	1 個
大便器	C-103	4 〃
小ロータンク	S-570	5 〃
小便器	U-53	3 〃
洗面器	L-230	2 〃
化粧鏡	TS-119AS-3	2 〃
化粧棚	S-3	2 〃
水石けん入れ	TS-128AS	2 〃
床排水トラップ	KT5A-50	2 〃
掃除口	Y-B211	1 個
排水口	CVA-100	2 〃
〃	CVA-50	2 〃
自在水栓	TK133ARY13	1 〃
汚物流し	SK33	1 個
シャワーセット	TB110CGRLY	1 〃

注：給湯の立上げ分は、建築工事とする。

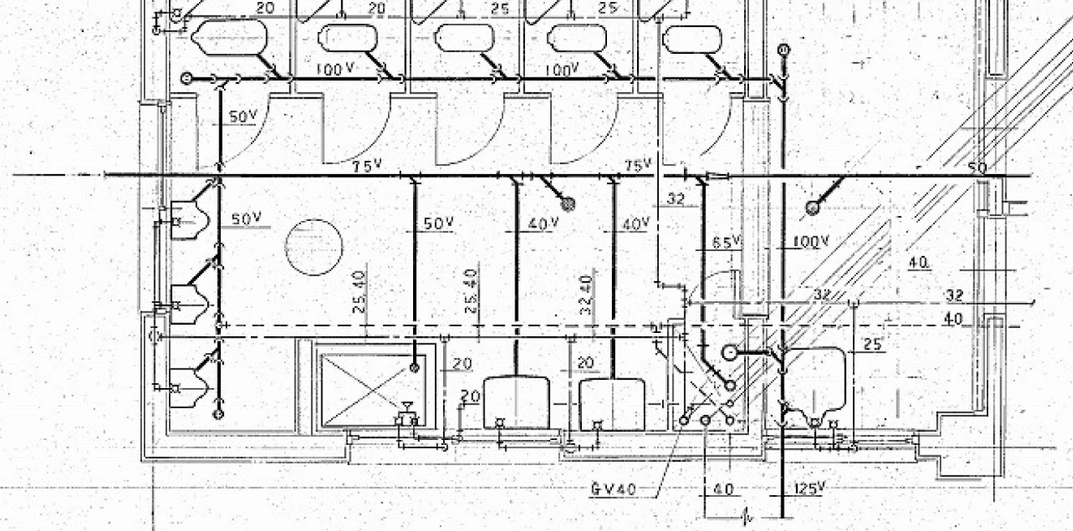


1 階便所詳細図 S=1/30

工事名称光市立東こども保育園新築工事 設計図					No. 4/12
種別 便所配管図					縮尺 1/30
設計	光市役所建築課 (一級建築士登録第5442号)				昭和 46年 10月 日
部長	課長	係長	製図	写図	

工事名称	旧みたらい保育園解体工事		元図番 4/12
建	図名 便所配管図	縮尺 1/30	図面番号 M-04
	光市役所		号図
			年月日 R08.7

A3版 71%縮小

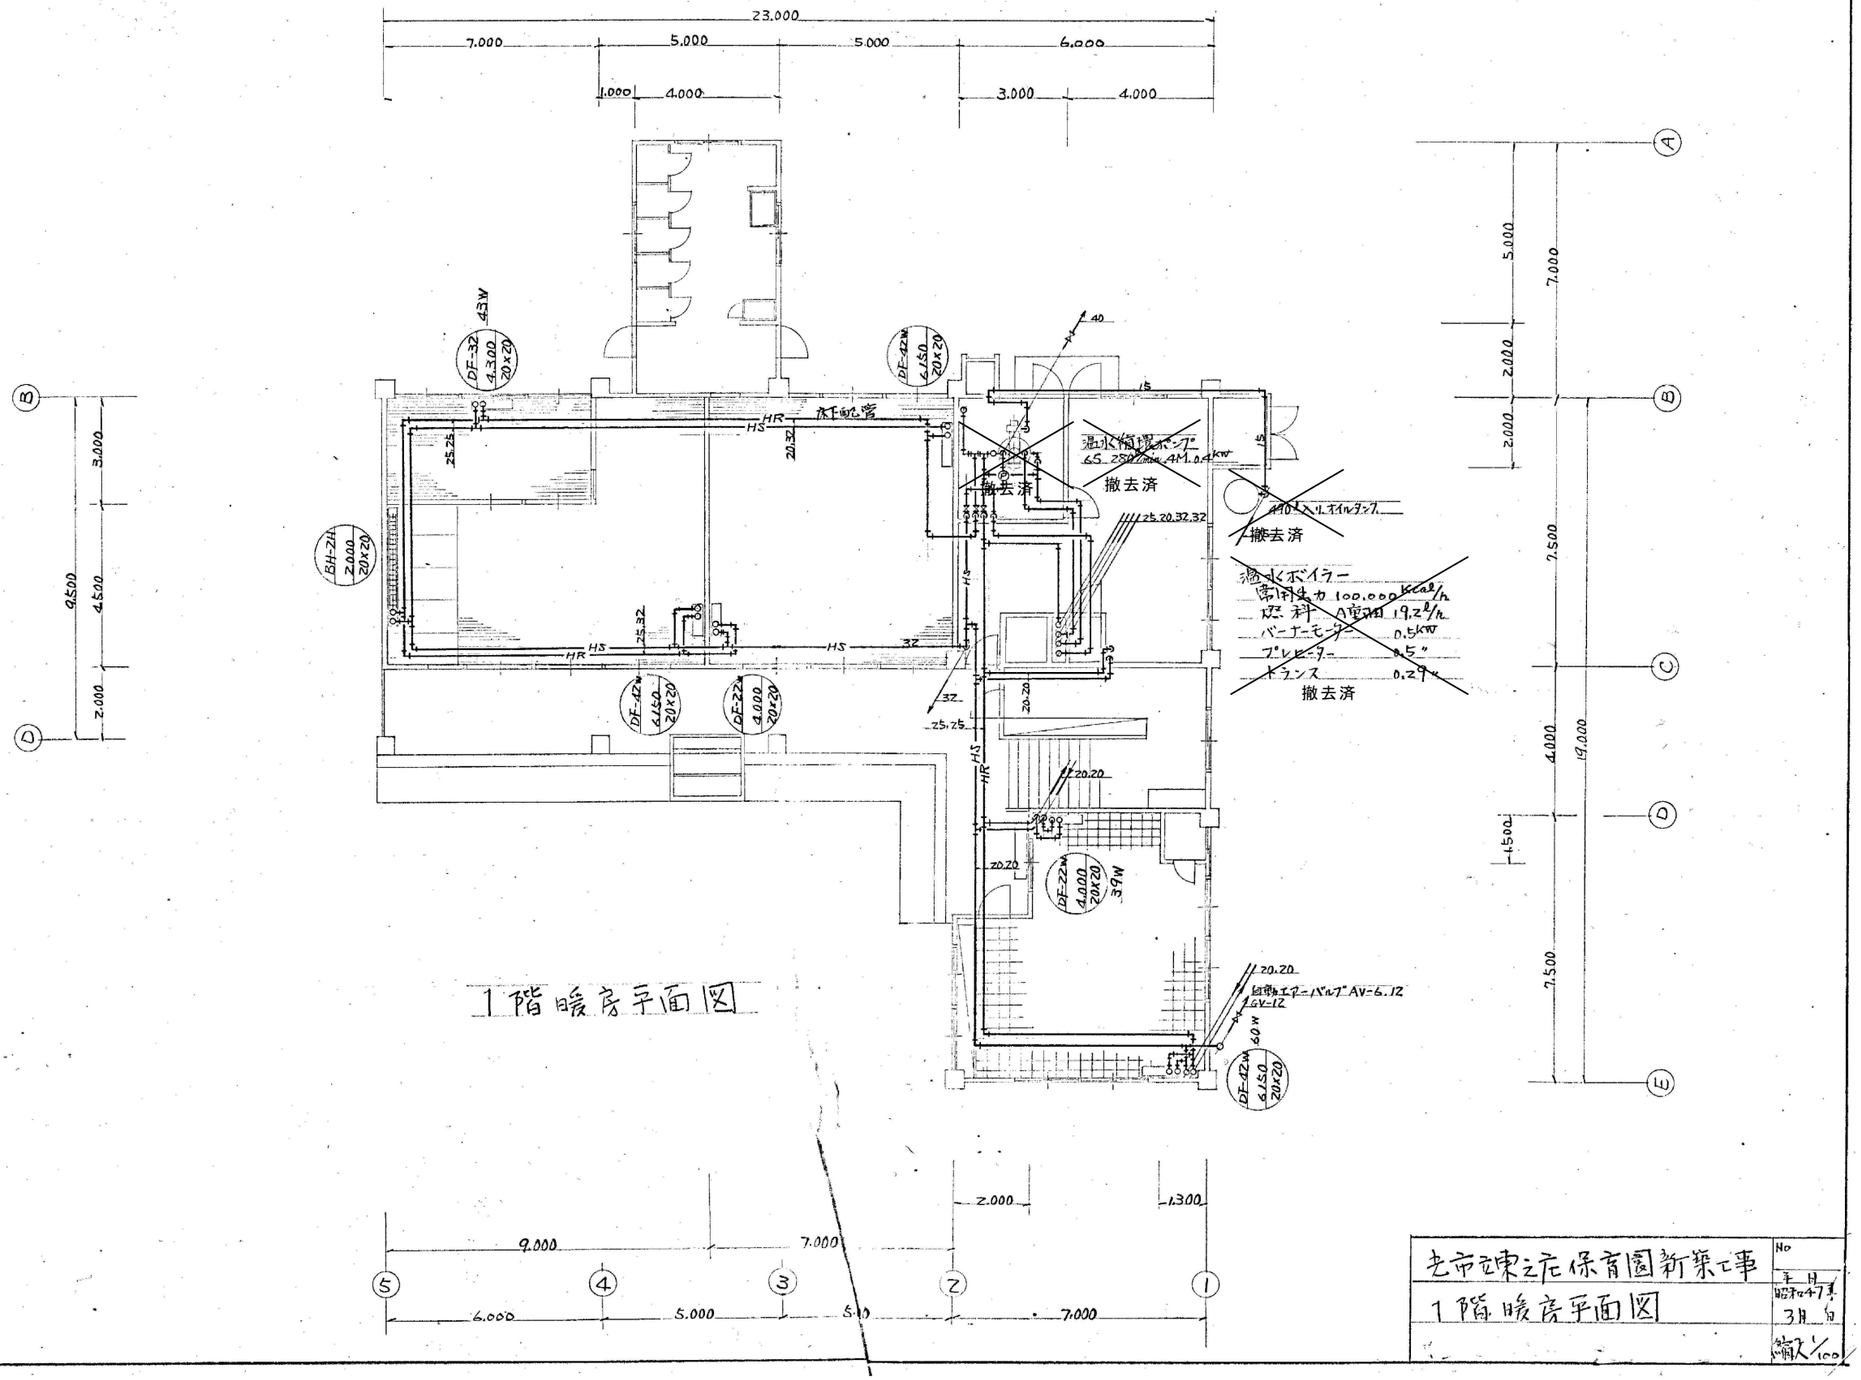

老市立東保育園新築工事	No
1階暖房平面図	年月 昭和47年3月
	縮尺 1/100

工事名称	旧みたらい保育園解体工事		元図番 5/12
建	図名 暖房1階平面図	縮尺 1/30	図面番号 M-05
光市役所			号図
			年月日 R08.7

A3版 71%縮小